


Gst. 1010/1, EZ 940
 Gerhard HELSCHER 1/3
 2021 Trumau, Theodor Körner Str. 5-7
 Anna Elisabeth HELSCHER 1/3
 2021 Trumau, Schreinerwallstr. 5a
 Alfred HAPPEL 1/3
 2482 Mönchendorf, Hauptstr. 30

Gst. 1009/2, EZ 88
 Ing. Karl TRISCHAK
 2482 Mönchendorf, Hauptstr. 58

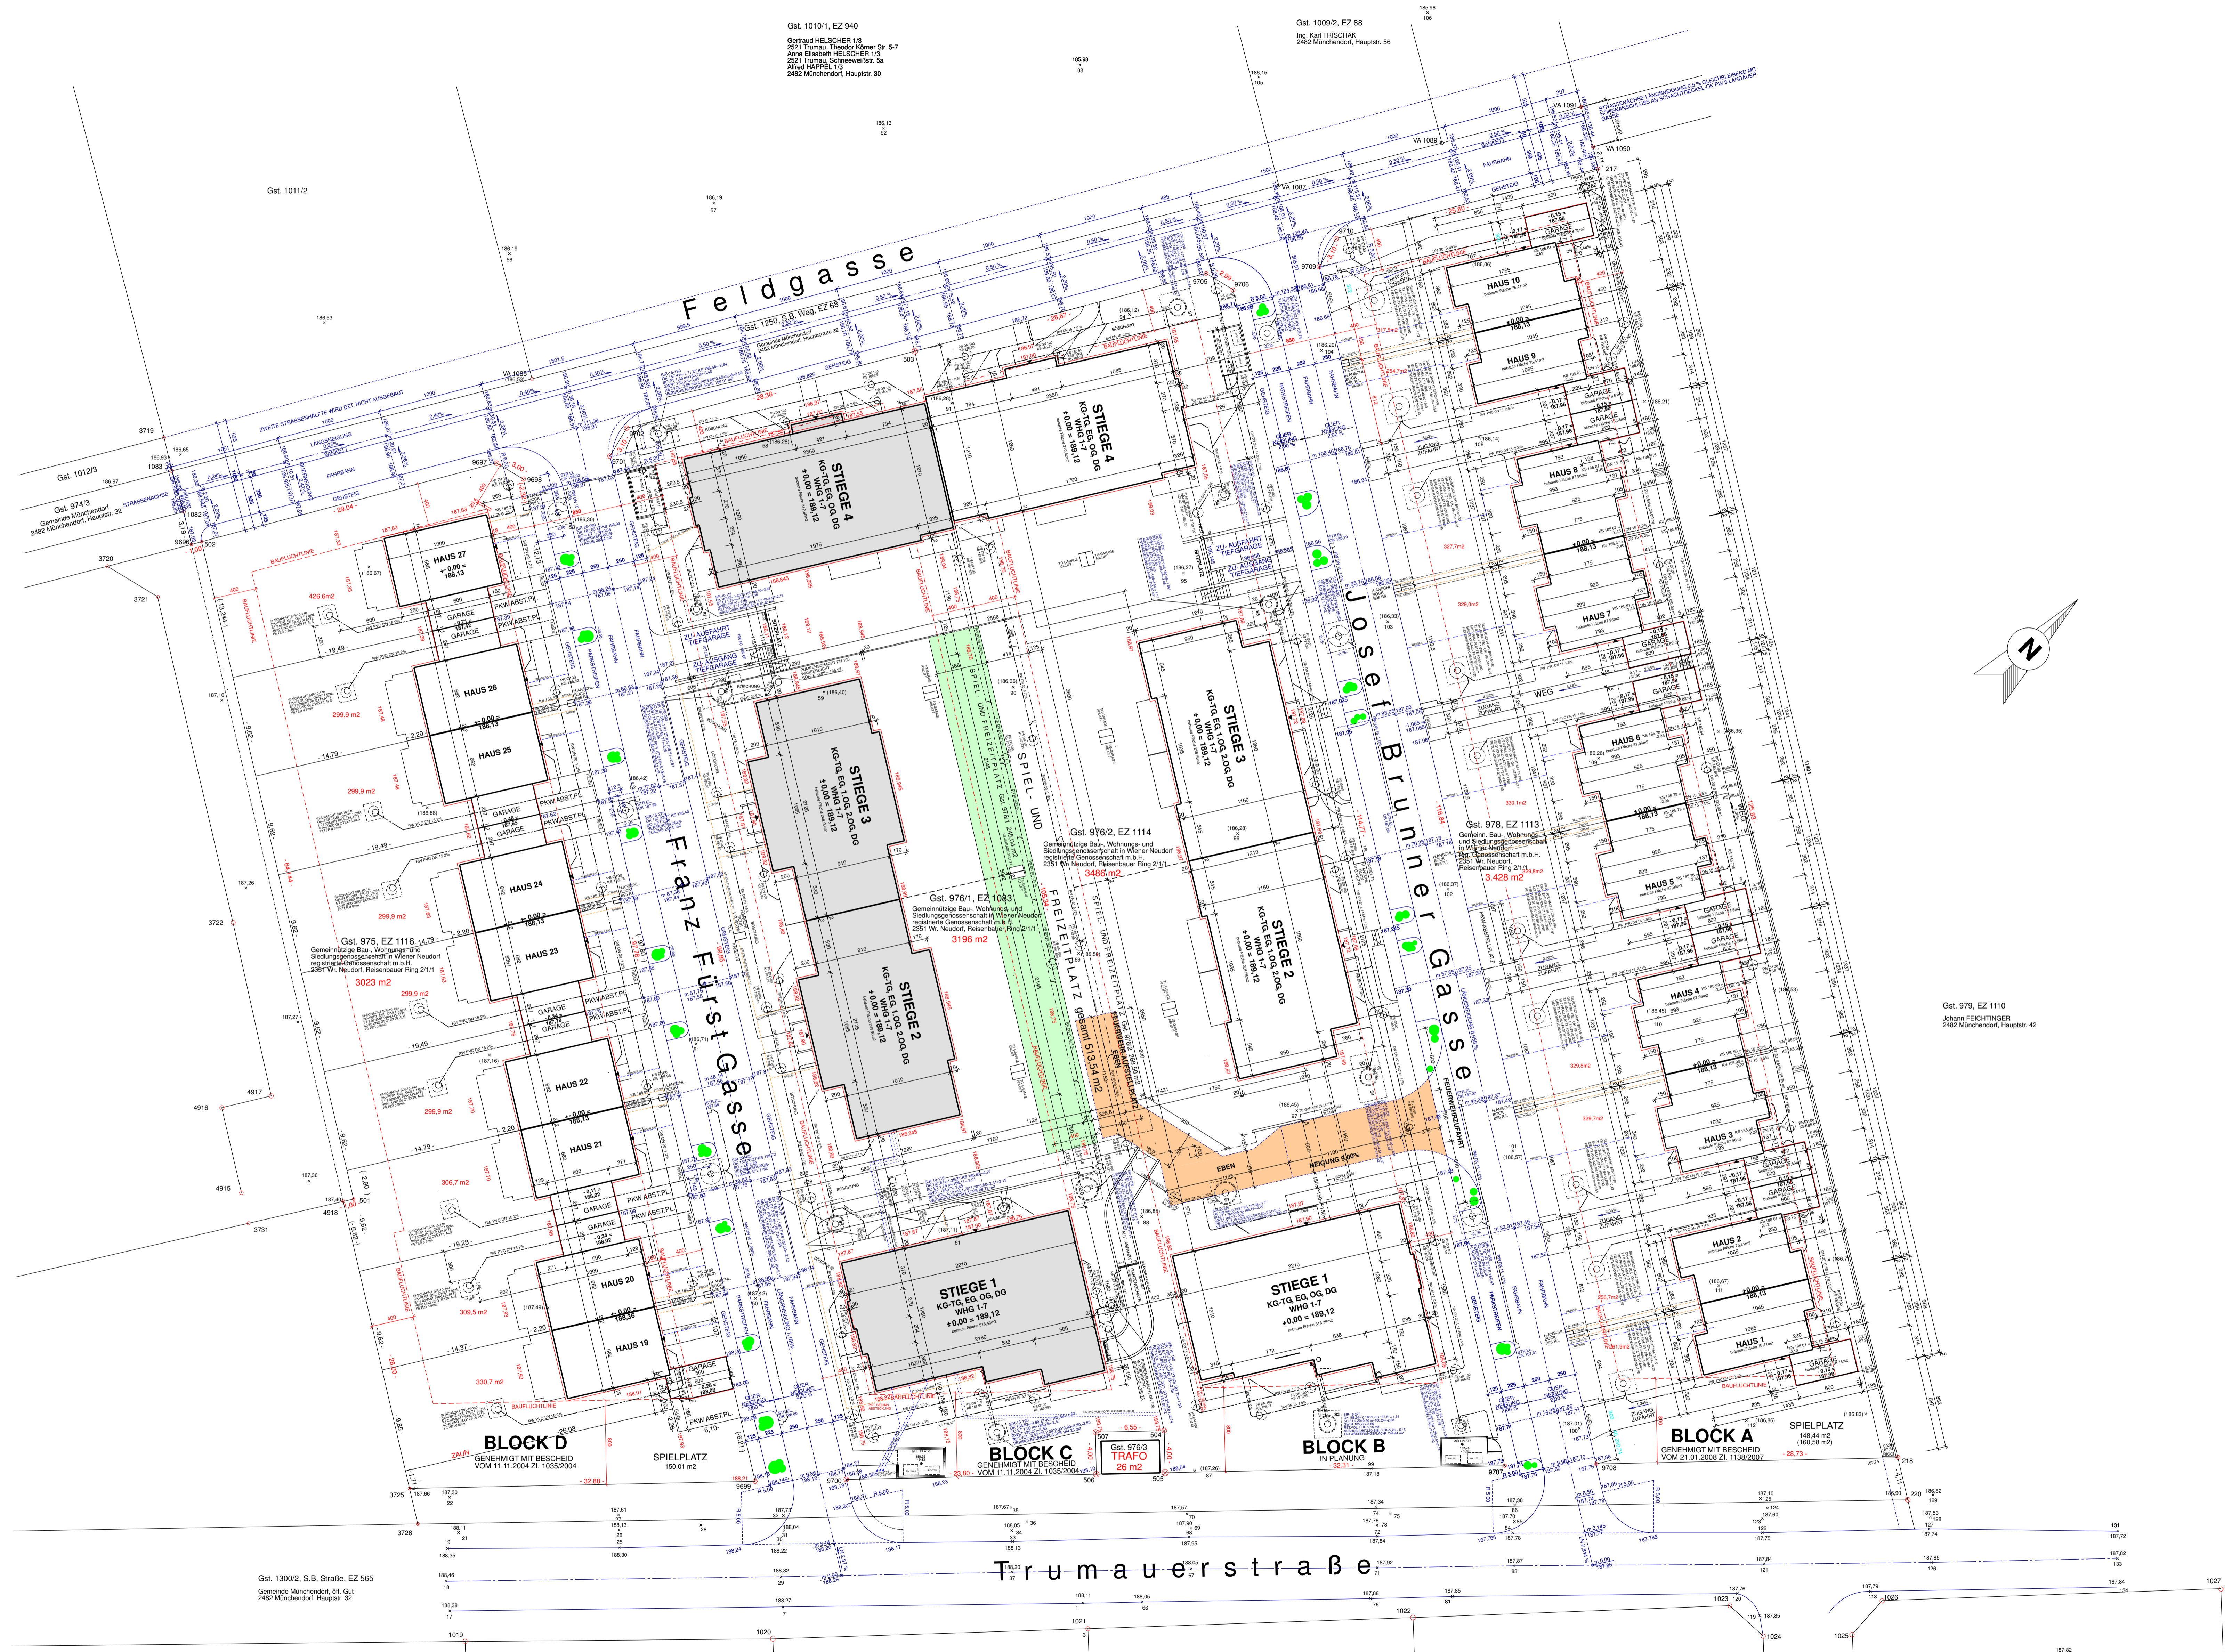


 
LEGENDE:
 DIE HÖHEN BEZIEHEN SICH AUF ADRIA.
 GRUNDLAGE DIESES LAGEPLANES SIND DIE PLÄNE NR. GZ 3242/02 UND 3242/05 DES
 INGENIEURKONSULENTEN FÜR VERMESSUNGSWESEN DI. ADOLF BARASITS.
 WEITERE ERGÄNZENDE GRUNDLAGE DIESES LAGEPLANES IST DER TEILUNGSPLAN
 NR. GZ 3429/05 DES INGENIEURKONSULENTEN FÜR VERMESSUNGSWESEN
 DI. ADOLF BARASITS.

BESTANDSPLAN

ÜBER DIE ERRICHTUNG EINER WOHNHAUSANLAGE MIT
 4 STIEGEN UND 28 WOHNUNGEN, SAMT TIEFGARAGE MIT
 48 STELLPLÄTZEN, AUF DEM GST. 976/1, FRANZ FÜRST
 GASSE - FELDGASSE, KAT. GEM. MÜNCHENDORF.

LAGEPLAN 1 : 250

| | |
|--|-----------------------|
| GRUNDEIGENTÜMER: Gemeinnützige Bau-, Wohnungs- und Siedlungsgenossenschaft in Wiener Neudorf registrierte Genossenschaft m.b.H. 2351 W. Neudorf, Reisenbauer Ring 2/1/1 | BEHÖRDE: |
| BAUWERBER: Gemeinnützige Bau-, Wohnungs- und Siedlungsgenossenschaft in Wiener Neudorf registrierte Genossenschaft m.b.H. 2351 W. Neudorf, Reisenbauer Ring 2/1/1 | |
| PLANVERFASSTER:  BAUMEISTER ALOIS WALLNER Püßiggasse 19/16 1230 Wien tel. + fax 019900145 e-mail: b.m.a.wallner@tchello.at | |
| BAUFÜHRER: | |
| WIEN, IM NOVEMBER 2012 | PL. NR.: MD_C_BEST-01 |




± 0,00 = 189,12

BESTANDSPLAN

ÜBER DIE ERRICHTUNG EINER WOHNHAUSANLAGE MIT
4 STIEGEN UND 28 WOHNUNGEN, SAMT TIEFGARAGE MIT
48 STELLPLÄTZEN, AUF DEM GST. 976/1, FRANZ FÜRST
GASSE - FELDASSE, KAT. GEM. MÜNCHENDORF.

KELLER 1 : 100

| | |
|--|------------------------------|
| <p>GRUNDEIGENTÜMER:</p> <p>Gemeinnützige Bau-, Wohnungs- und Siedlungsgenossenschaft in Wiener Neudorf registrierte Genossenschaft m.b.H. 2351 W. Neudorf, Reisenbauer Ring 2/1/1</p> | <p>BEHÖRDE:</p> |
| <p>BAUWERBER:</p> <p>Gemeinnützige Bau-, Wohnungs- und Siedlungsgenossenschaft in Wiener Neudorf registrierte Genossenschaft m.b.H. 2351 W. Neudorf, Reisenbauer Ring 2/1/1</p> | |
| <p>PLANVERFASSER:</p> <p style="text-align: center;">BAUMEISTER ALOIS WALLNER Pöhlgasse 19/16 1230 Wien tel. + fax 01/9900145 e-mail: bm.a.wallner@chello.at</p> | |
| <p>BAUFÜHRER:</p> | |
| <p>WIEN, IM NOVEMBER 2012</p> | <p>PL. NR.: MD_C_BEST-02</p> |

 

± 0,00 = 189,12

BESTANDSPLAN

ÜBER DIE ERRICHTUNG EINER WOHNHAUSANLAGE MIT
4 STIEGEN UND 28 WOHNUNGEN, SAMT TIEFGARAGE MIT
48 STELLPLÄTZEN, AUF DEM GST. 976/1, FRANZ FÜRST
GASSE - FELDASSE, KAT. GEM. MÜNCHENDORF.

ERDGESCHOSS 1 : 100

| | |
|--|--------------------------------------|
| <p>GRUNDEIGENTÜMER: Gemeinnützige Bau-, Wohnungs- und Siedlungsgenossenschaft in Wiener Neudorf registrierte Genossenschaft m.b.H. 2351 Wr. Neudorf, Reisenbauer Ring 2/1/1</p> | <p>BEHÖRDE:</p> |
| <p>BAUWERBER: Gemeinnützige Bau-, Wohnungs- und Siedlungsgenossenschaft in Wiener Neudorf registrierte Genossenschaft m.b.H. 2351 Wr. Neudorf, Reisenbauer Ring 2/1/1</p> | <p>BAUFÜHRER:</p> |
| <p>PLANVERFASSER: BAUMEISTER ALOIS WALLNER Pödlgasse 19/16 1230 Wien tel. + fax 01 9900145 e-mail: bm.a.wallner@chello.at</p> | <p>WIEN, IM NOVEMBER 2012</p> |

ANSCHLUSS BLOCK B STIEGE 4 1.0G

BLOCK B STIEGE 1

STIEGE 3

STIEGE 2

STIEGE 1

STIEGE 4

Franz Fürst Gasse

Trumauerstraße

+ 0,00 = 189,12


BESTANDSPLAN

ÜBER DIE ERRICHTUNG EINER WOHNHAUSANLAGE MIT 4 STIEGEN UND 28 WOHNUNGEN, SAMT TIEFGARAGE MIT 48 STELLPLÄTZEN, AUF DEM GST. 976/1, FRANZ FÜRST GASSE - FELD GASSE, KAT. GEM. MÜNCHENDORF.

1. OBERGESCHOSS


1 : 100

| | |
|---|-----------------------|
| GRUNDEIGENTÜMER: Gemeinnützige Bau-, Wohnungs- und Siedlungsgenossenschaft in Wiener Neudorf registrierte Genossenschaft m.b.H. 2351 Wr. Neudorf, Reisenbauer Ring 2/1/1 | BEHÖRDE: |
| BAUWERBER: Gemeinnützige Bau-, Wohnungs- und Siedlungsgenossenschaft in Wiener Neudorf registrierte Genossenschaft m.b.H. 2351 Wr. Neudorf, Reisenbauer Ring 2/1/1 | |
| PLANVERFASSTER: BAUMEISTER ALOIS WALLNER Pödlgasse 19/16 1230 Wien tel. + fax 01 99001145 e-mail: bm.a.wallner@chello.at | |
| BAUFÜHRER: | |
| WIEN, IM NOVEMBER 2012 | PL. NR.: MD_C_BEST-04 |

 

Gst. 976/1, EZ 1083
Gesamtnutzfläche Wohnanlage ohne Tiefgarage
2351 Wr. Neudorf, Reisenbauer Ring 2/1/1
3196 m²




 


BESTANDSPLAN

ÜBER DIE ERRICHTUNG EINER WOHNHAUSANLAGE MIT 4 STIEGEN UND 28 WOHNUNGEN, SAMT TIEFGARAGE MIT 48 STELLPLÄTZEN, AUF DEM GST. 976/1, FRANZ FÜRST GASSE - FELD GASSE, KAT. GEM. MÜNCHENDORF.

2. OBERGESCHOSS, DACHGESCHOSS 1 : 100

| | |
|---|-----------------------|
| GRUNDEIGENTÜMER: Gemeinnützige Bau-, Wohnungs- und Siedlungsgenossenschaft in Wiener Neudorf registrierte Genossenschaft m.b.H. 2351 Wr. Neudorf, Reisenbauer Ring 2/1/1 | BEHÖRDE: |
| BAUWERBER: Gemeinnützige Bau-, Wohnungs- und Siedlungsgenossenschaft in Wiener Neudorf registrierte Genossenschaft m.b.H. 2351 Wr. Neudorf, Reisenbauer Ring 2/1/1 | |
| PLANVERFASSER: BAUMEISTER ALOIS WALLNER Pöhlgasse 19/16 1230 Wien tel. + fax 01/9900145 e-mail: bm.a.wallner@chello.at | |
| BAUFÜHRER: | |
| WIEN, IM NOVEMBER 2012 | PL. NR.: MD_C_BEST-05 |

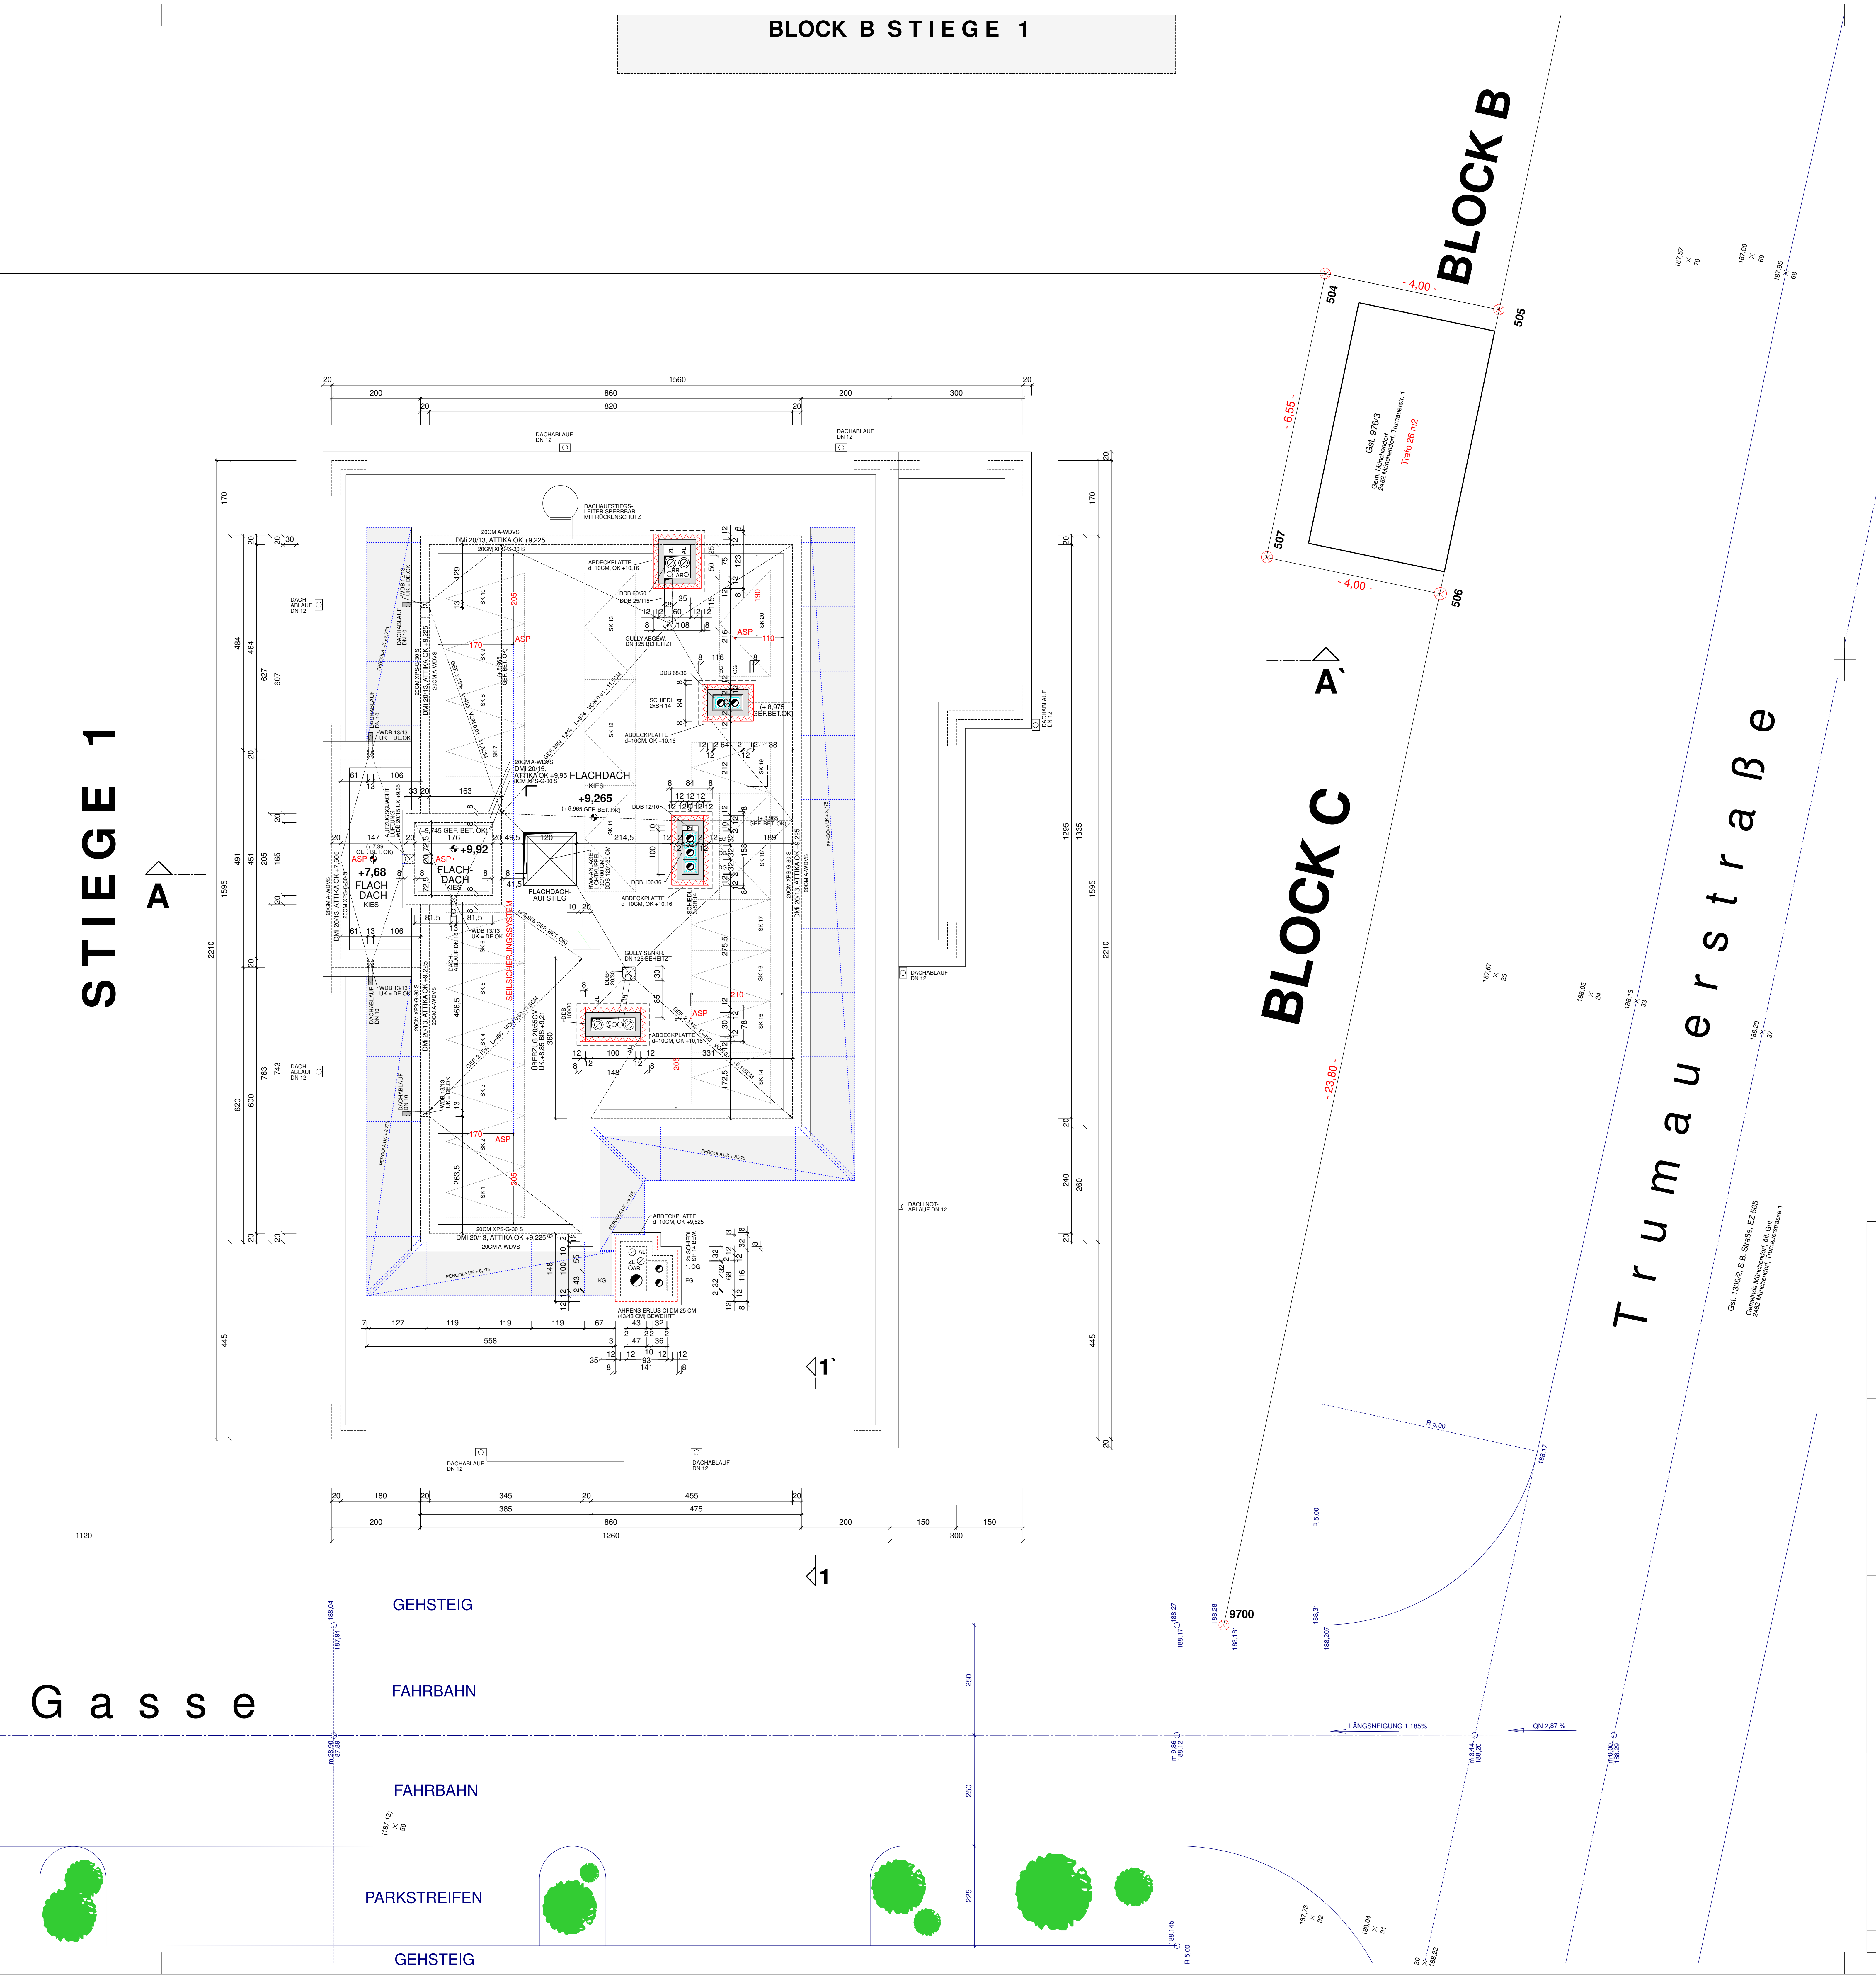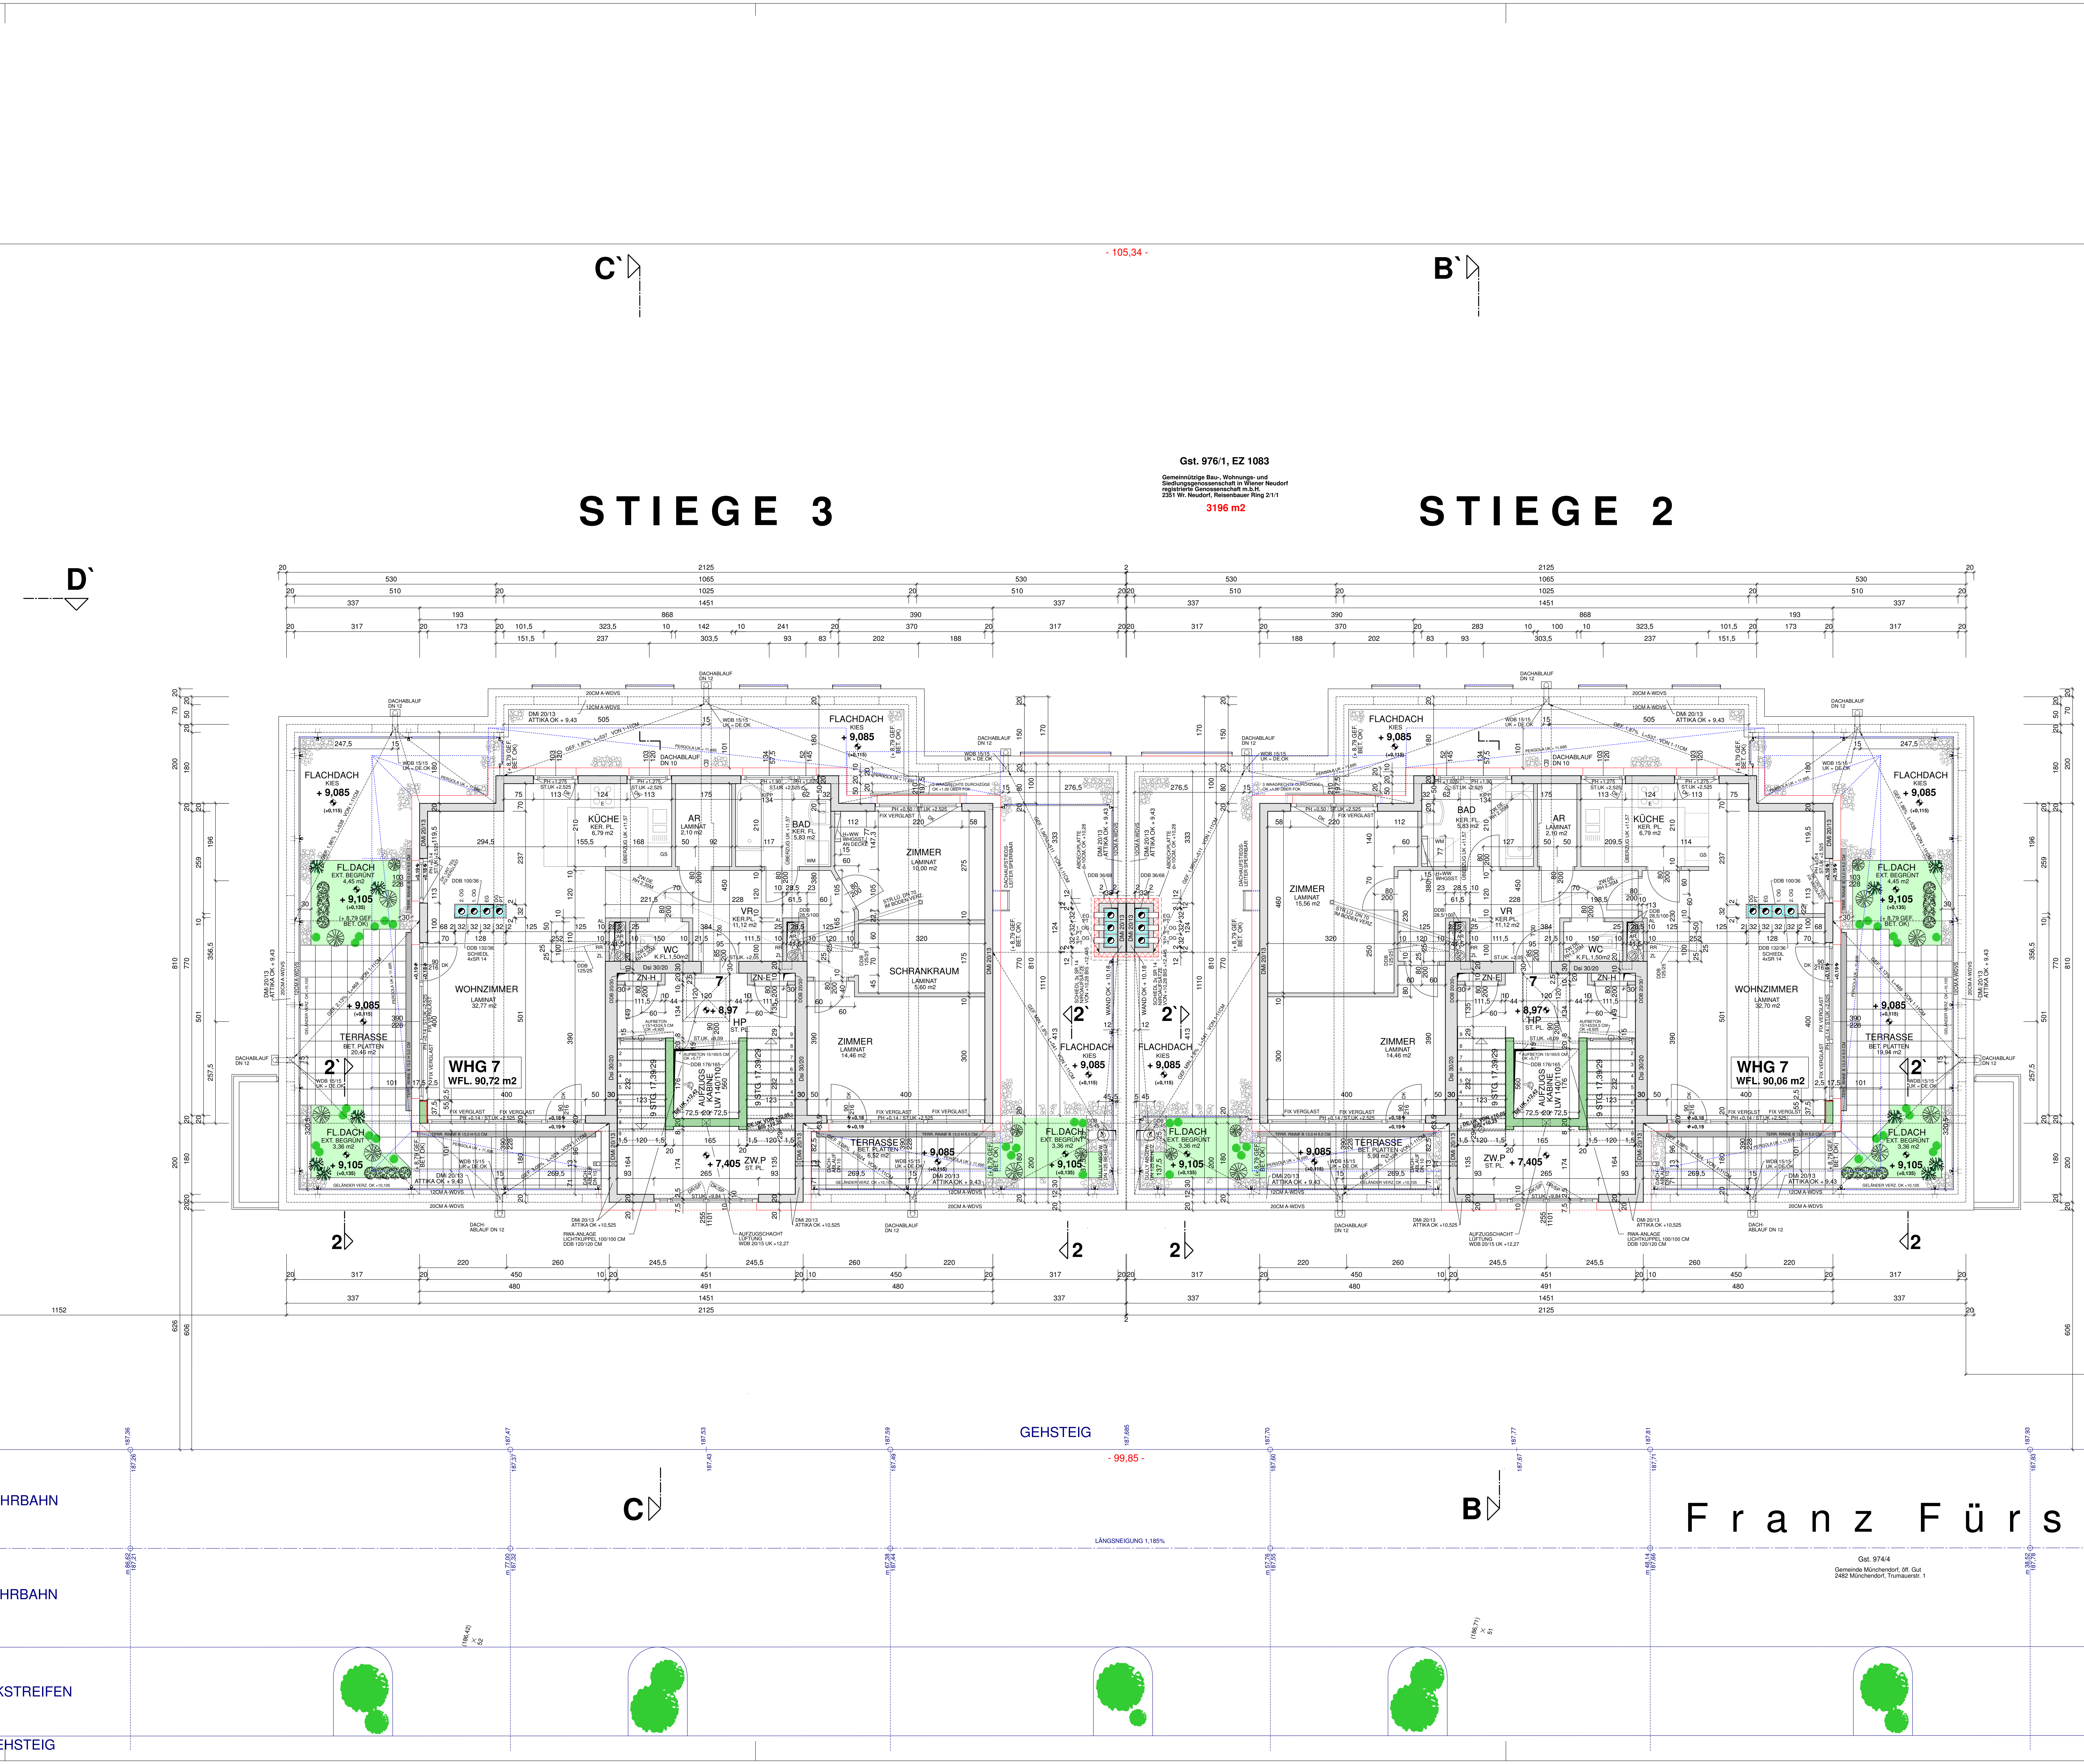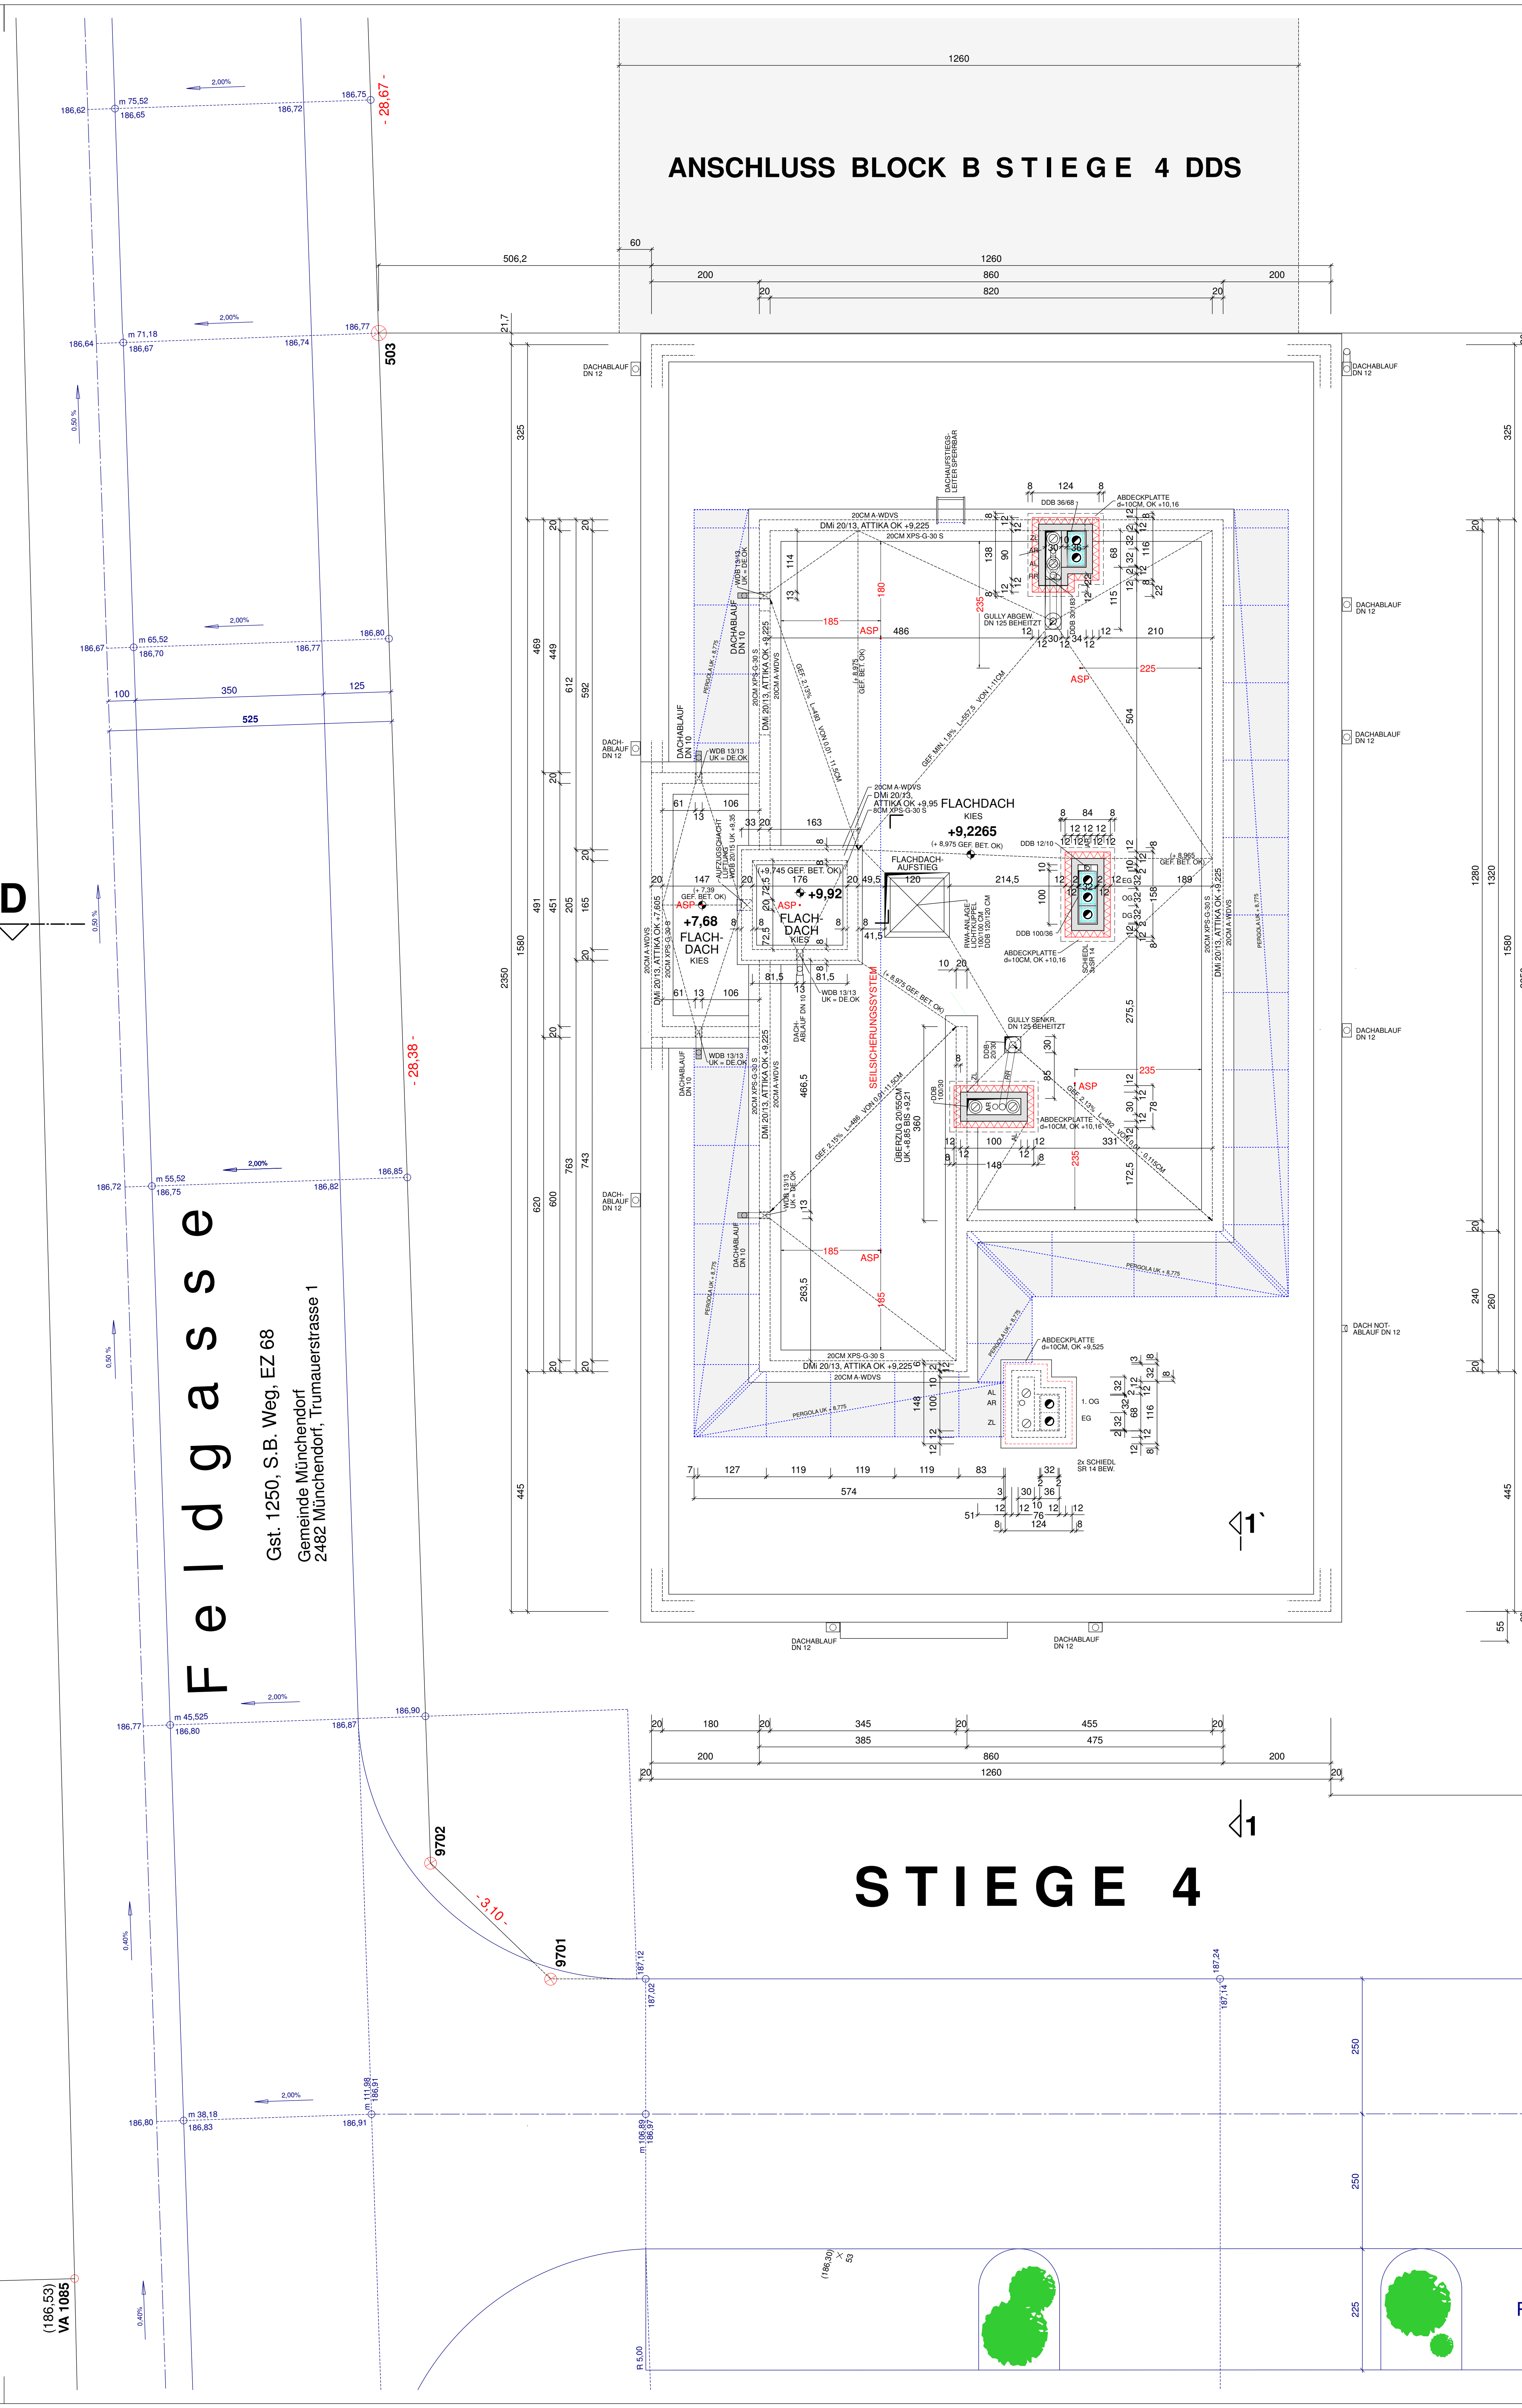

N

+ 0,00 = 189,12

PARIE:

BESTANDSPLAN


ÜBER DIE ERRICHTUNG EINER WOHNHAUSANLAGE MIT
4 STIEGEN UND 28 WOHNUNGEN, SAMT TIEFGARAGE MIT
48 STELLPLÄTZEN, AUF DEM GST. 976/1, FRANZ FÜRST
GASSE - FELDASSE, KAT. GEM. MÜNCHENDORF.

DACHGESCHOSS, DACHDRAUFSICHT **1 : 100**

| | |
|---|---|
| <p>GRUNDEIGENTÜMER:</p> <p>Gemeinnützige Bau-, Wohnungs- und Siedungsgenossenschaft in Wiener Neudorf registrierte Genossenschaft m.b.H. 2351 W. Neudorf, Eisenbauerring 2/1/1</p> | <p>BEHÖRDE:</p> |
| <p>BAUWERBER:</p> <p>Gemeinnützige Bau-, Wohnungs- und Siedungsgenossenschaft in Wiener Neudorf registrierte Genossenschaft m.b.H. 2351 W. Neudorf, Eisenbauerring 2/1/1</p> | <p>PLANVERFASSER:</p> <p>BAUMEISTER ALOIS WALLNER Pülsigasse 19/16 1230 Wien Tel. + fax 01/9900145 e-mail: bm.a.wallner@chello.at</p> |
| <p>BAUFÜHRER:</p> | <p>WIEN, IM NOVEMBER 2012</p> <p>PL. NR.: MD_C_BEST-06</p> |

BESTANDSPLAN

ÜBER DIE ERRICHTUNG EINER WOHNHAUSANLAGE MIT 4 STIEGEN UND 28 WOHNUNGEN, SAMT TIEFGARAGE MIT 48 STELLPLÄTZEN, AUF DEM GST. 976/1, FRANZ FÜRST GASSE - FELDASSE, KAT. GEM. MÜNCHENDORF.

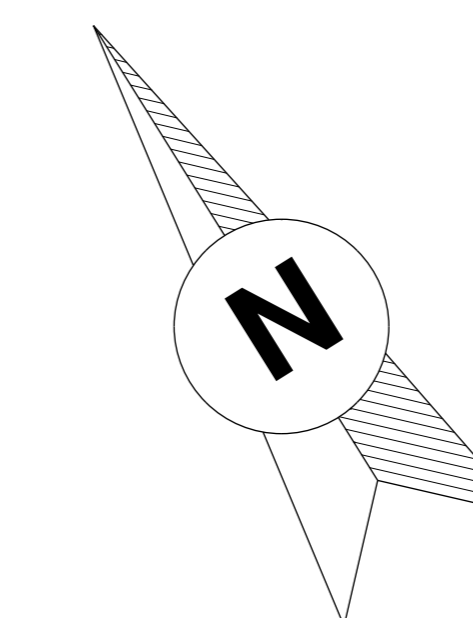


STIEGE 3

C'↘

STIEGE 2

B'↘

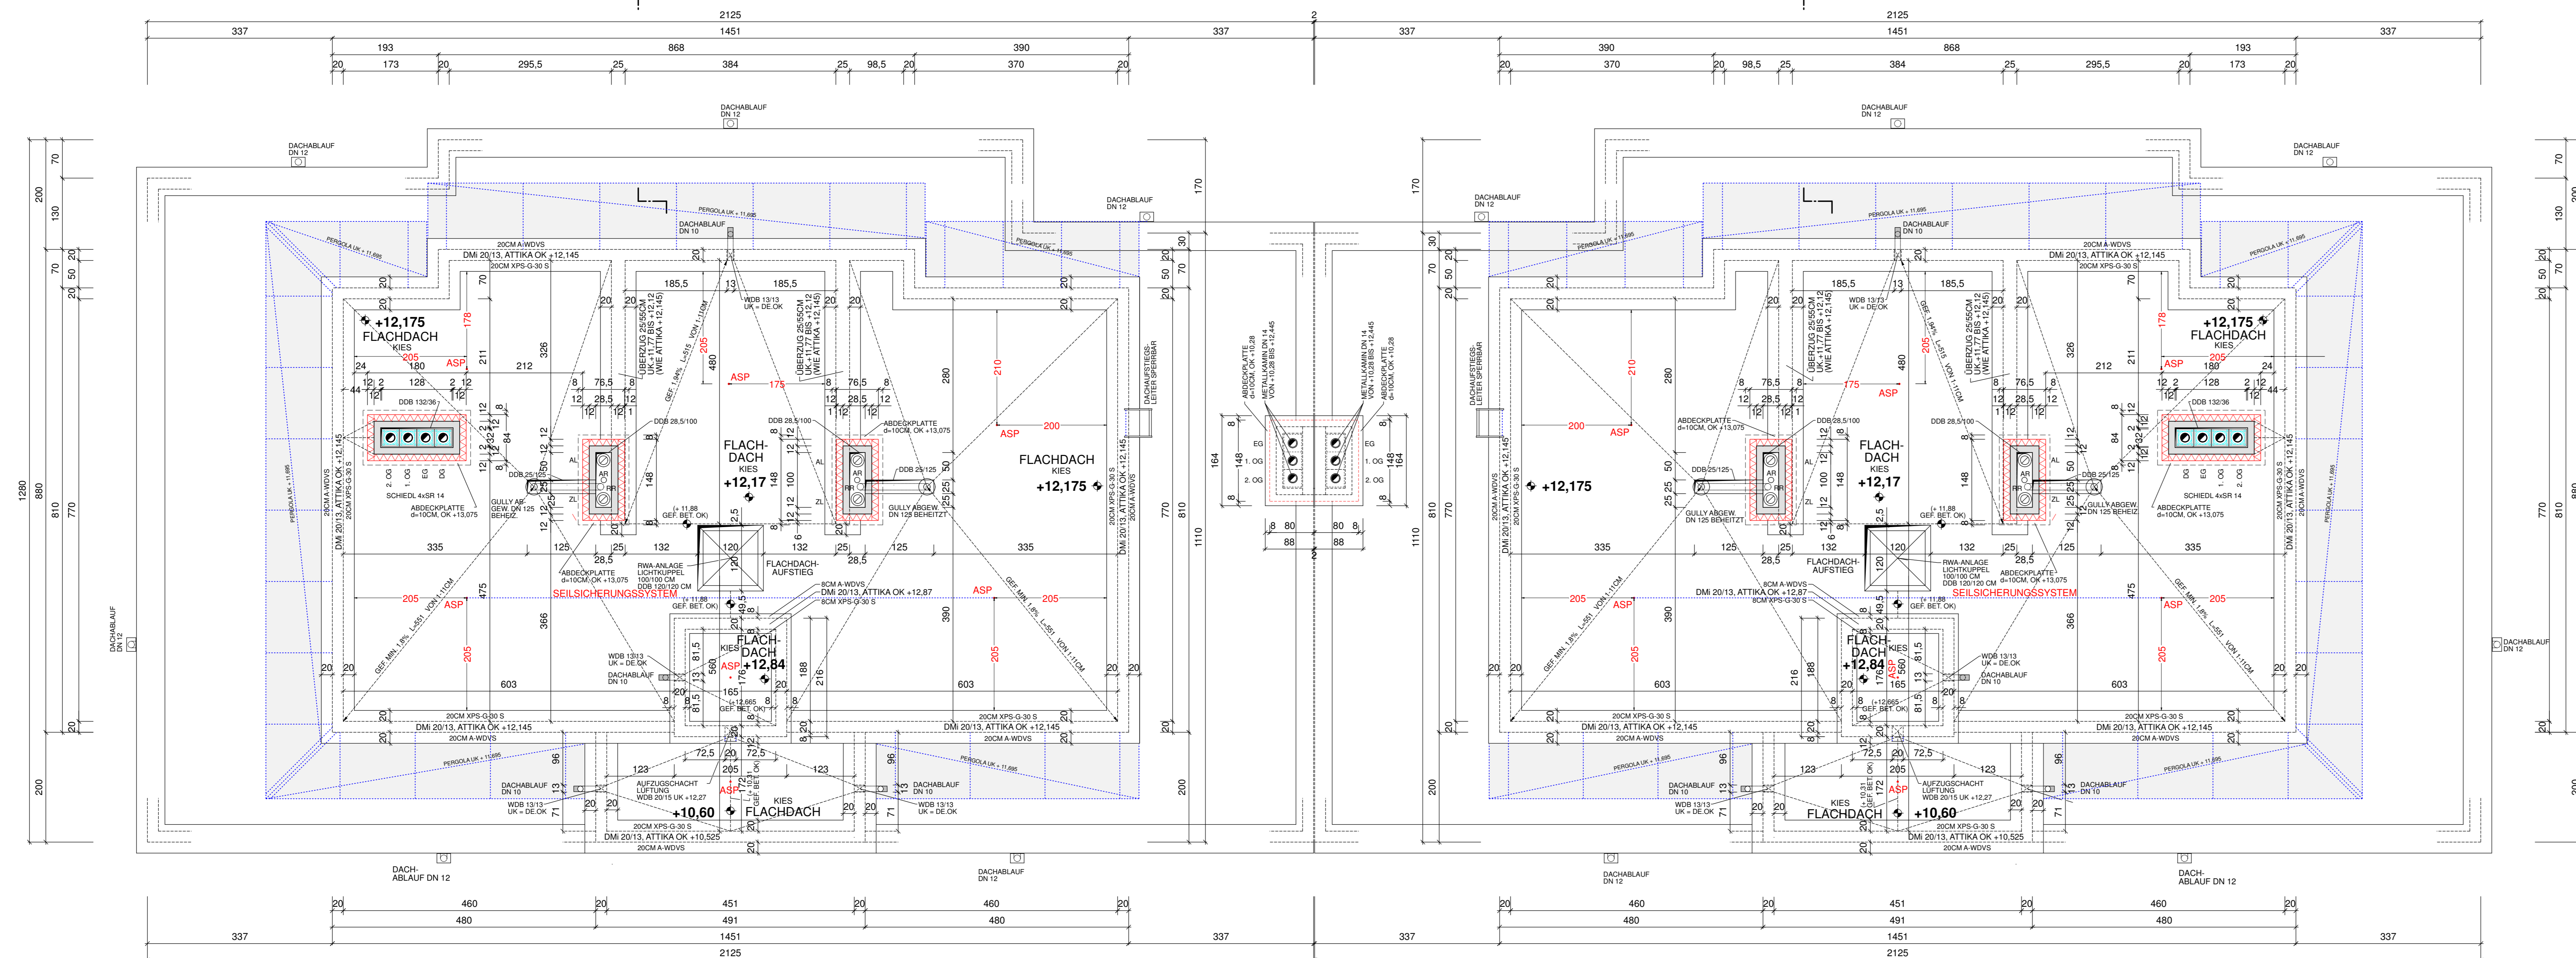

C'↘

B'↘

+ 0,00 = 189,12

DACHDRAUFSICHT

1 : 100

| | |
|---|--|
| <p>GRUNDEIGENTÜMER:</p> <p>Gemeinnützige Bau-, Wohnungs- und Siedlungsgenossenschaft in Wiener Neudorf registrierte Genossenschaft m.b.H. 2351 Wr. Neudorf, Reisenbauer Ring 2/1/1</p> | <p>BEHÖRDE:</p> |
| <p>BAUWERBER:</p> <p>Gemeinnützige Bau-, Wohnungs- und Siedlungsgenossenschaft in Wiener Neudorf registrierte Genossenschaft m.b.H. 2351 Wr. Neudorf, Reisenbauer Ring 2/1/1</p> | |
| <p>PLANVERFASSER:</p> <p> BAUMEISTER ALOIS WALLNER Pülsigasse 19/16 1230 Wien</p> <p>tel. + fax 01/9900145 e-mail: bm.a.wallner@chello.at</p> | |
| <p>BAUFÜHRER:</p> | <p>WIEN, IM NOVEMBER 2012</p> <p>PL. NR.: MD_C_BEST-07</p> |

BESTANDSPLAN

ÜBER DIE ERRICHTUNG EINER WOHNHAUSANLAGE MIT 4 STIEGEN UND 28 WOHNUNGEN, SAMT TIEFGARAGE MIT 48 STELLPLÄTZEN, AUF DEM GST. 976/1, FRANZ FÜRST GASSE - FELDASSE, KAT. GEM. MÜNCHENDORF.

SCHNITT B - B', C - C', 2 - 2' 1 : 100

GRUNDEIGENTÜMER:
Gemeinnützige Bau-, Wohnungs- und Siedlungsgenossenschaft in Wiener Neudorf registrierte Genossenschaft m.b.H.
2351 Wr. Neudorf, Reisenbauer Ring 2/1/1

BAUWERBER:
Gemeinnützige Bau-, Wohnungs- und Siedlungsgenossenschaft in Wiener Neudorf registrierte Genossenschaft m.b.H.
2351 Wr. Neudorf, Reisenbauer Ring 2/1/1

PLANVERFASSER:
BAUMEISTER ALOIS WALLNER
Pülsigasse 19/16
1230 Wien
tel. + fax 01/9900145
e-mail: bm.a.wallner@chello.at


BAUFÜHRER:

WIEN, IM NOVEMBER 2012 PL. NR.: MD_C_BEST-08

STIEGE 3 SCHNITT C - C'


STIEGE 2 SCHNITT B - B'

STIEGE 2 SCHNITT 2-2'

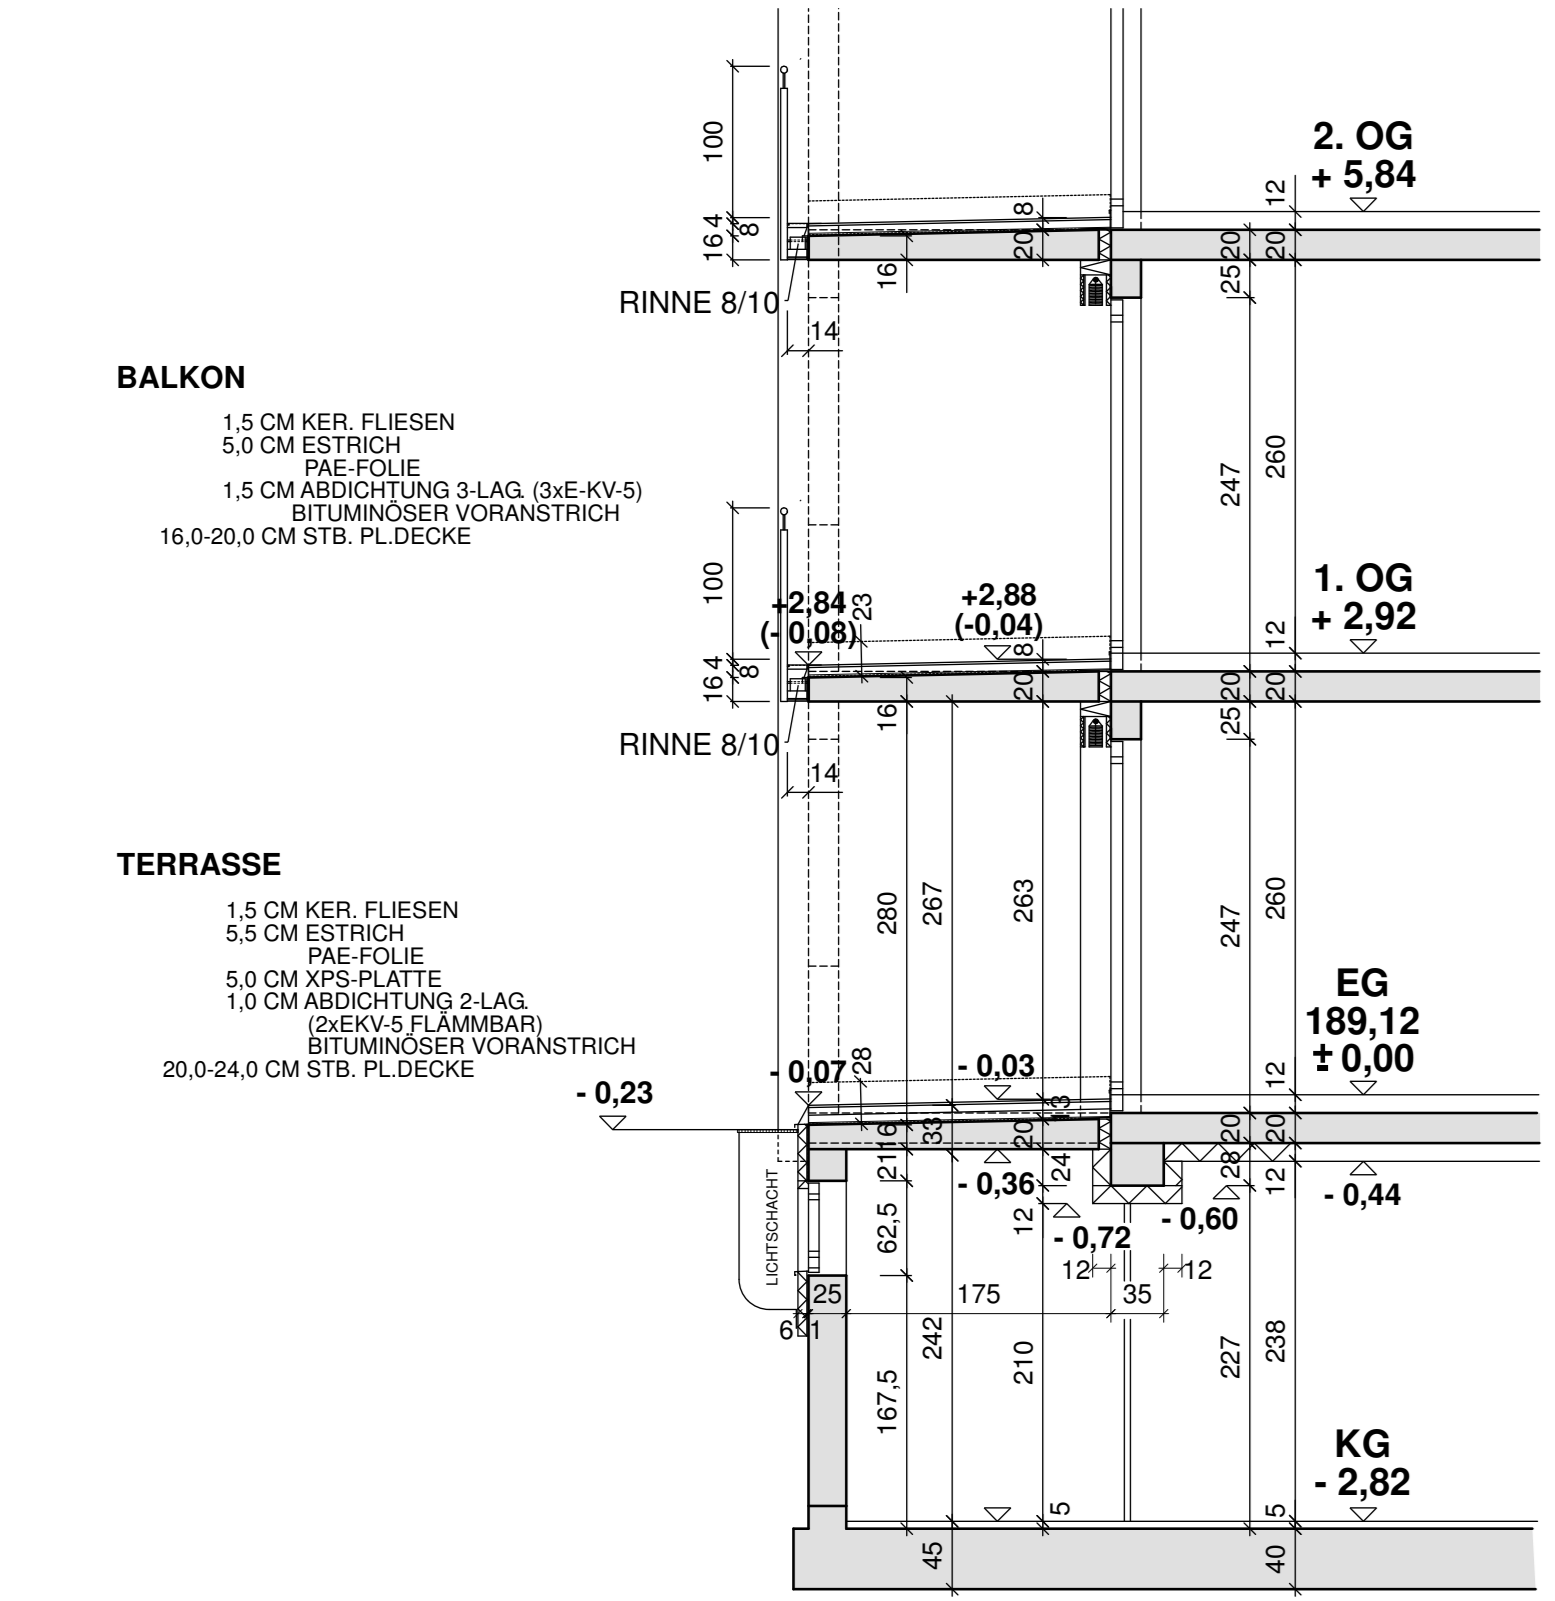



STIEGE 3 SCHNITT 2-2'

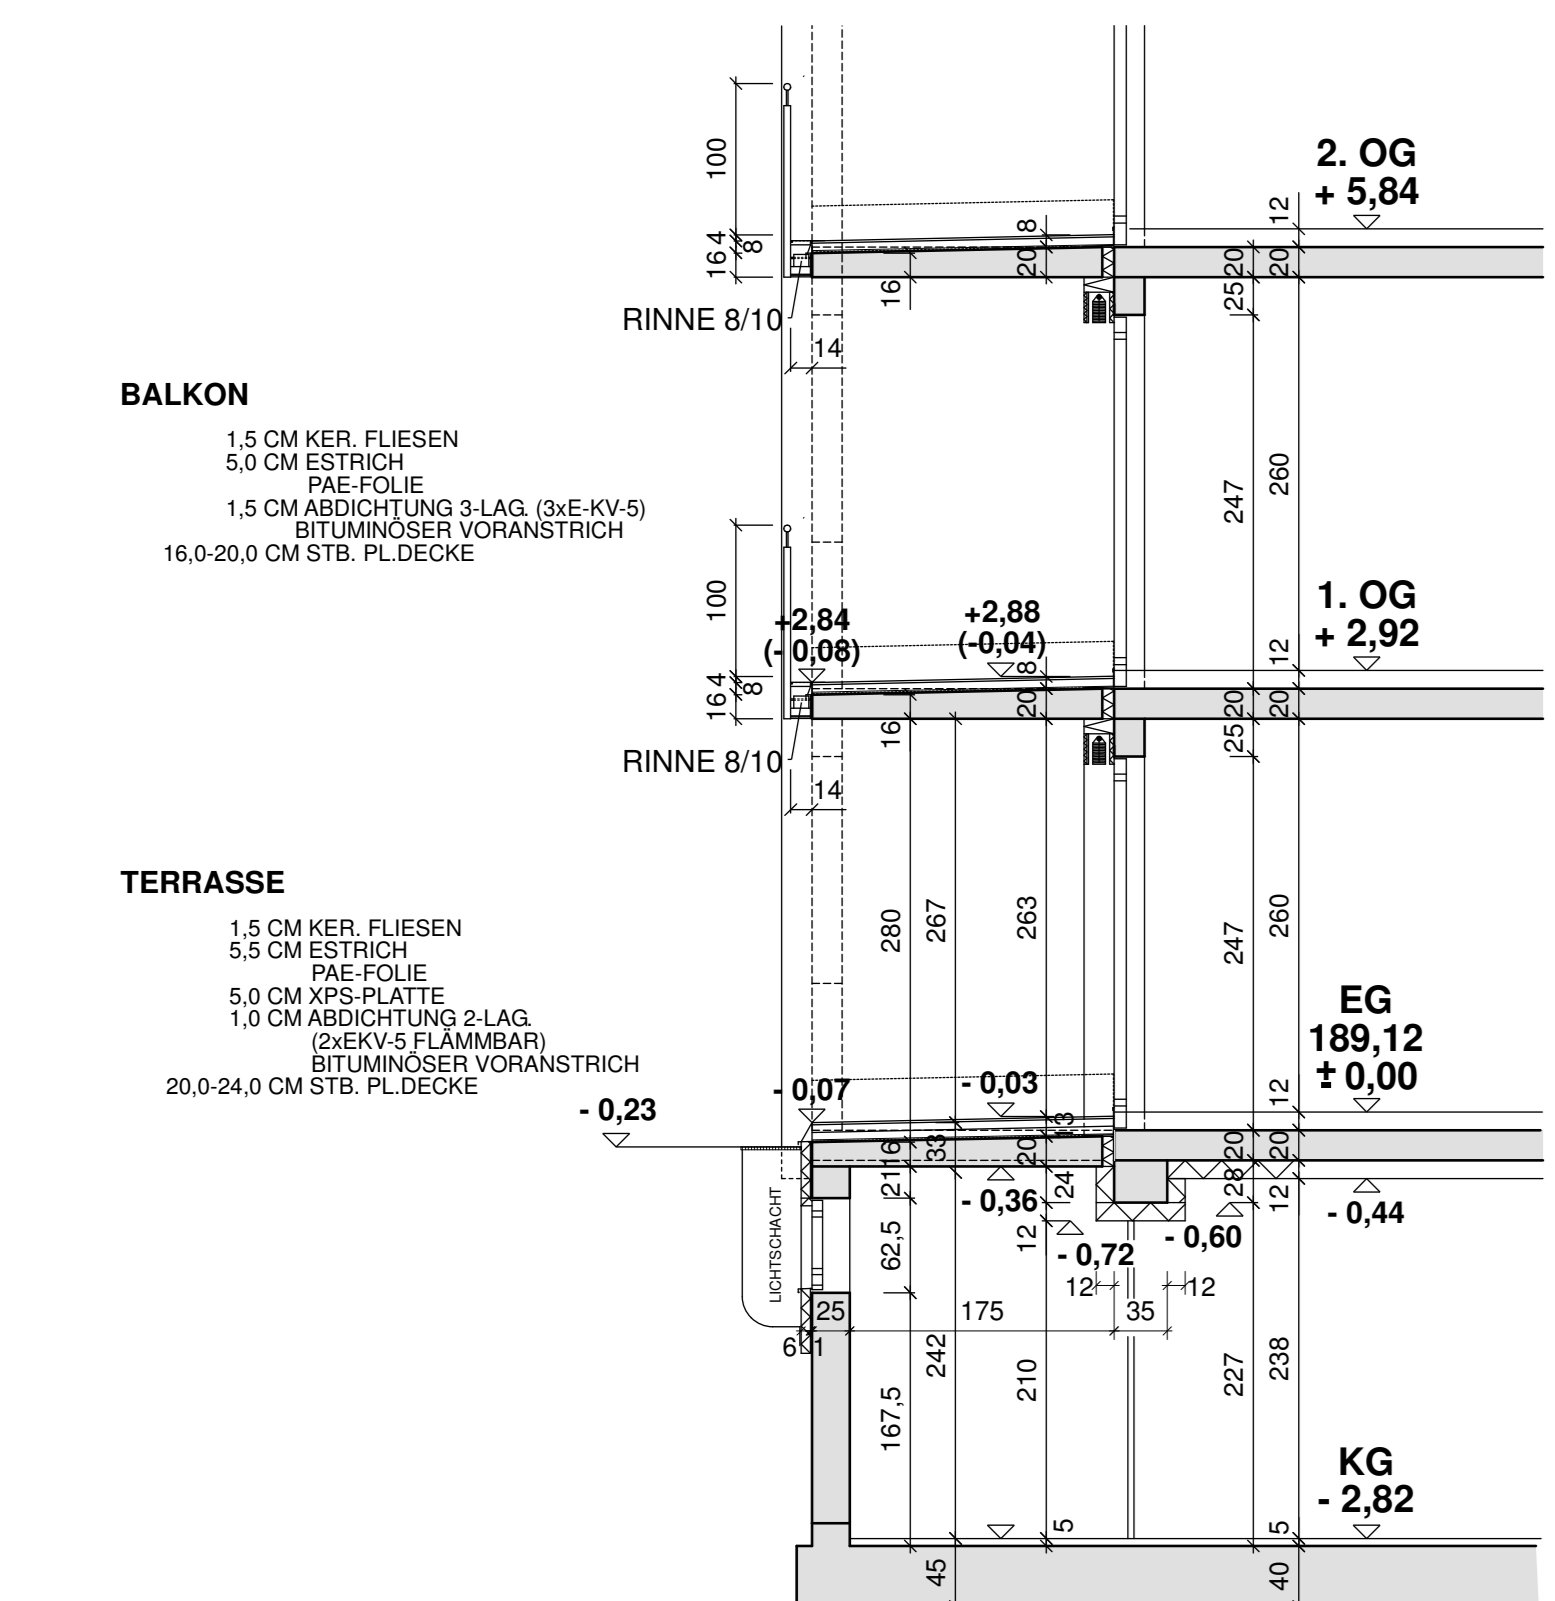



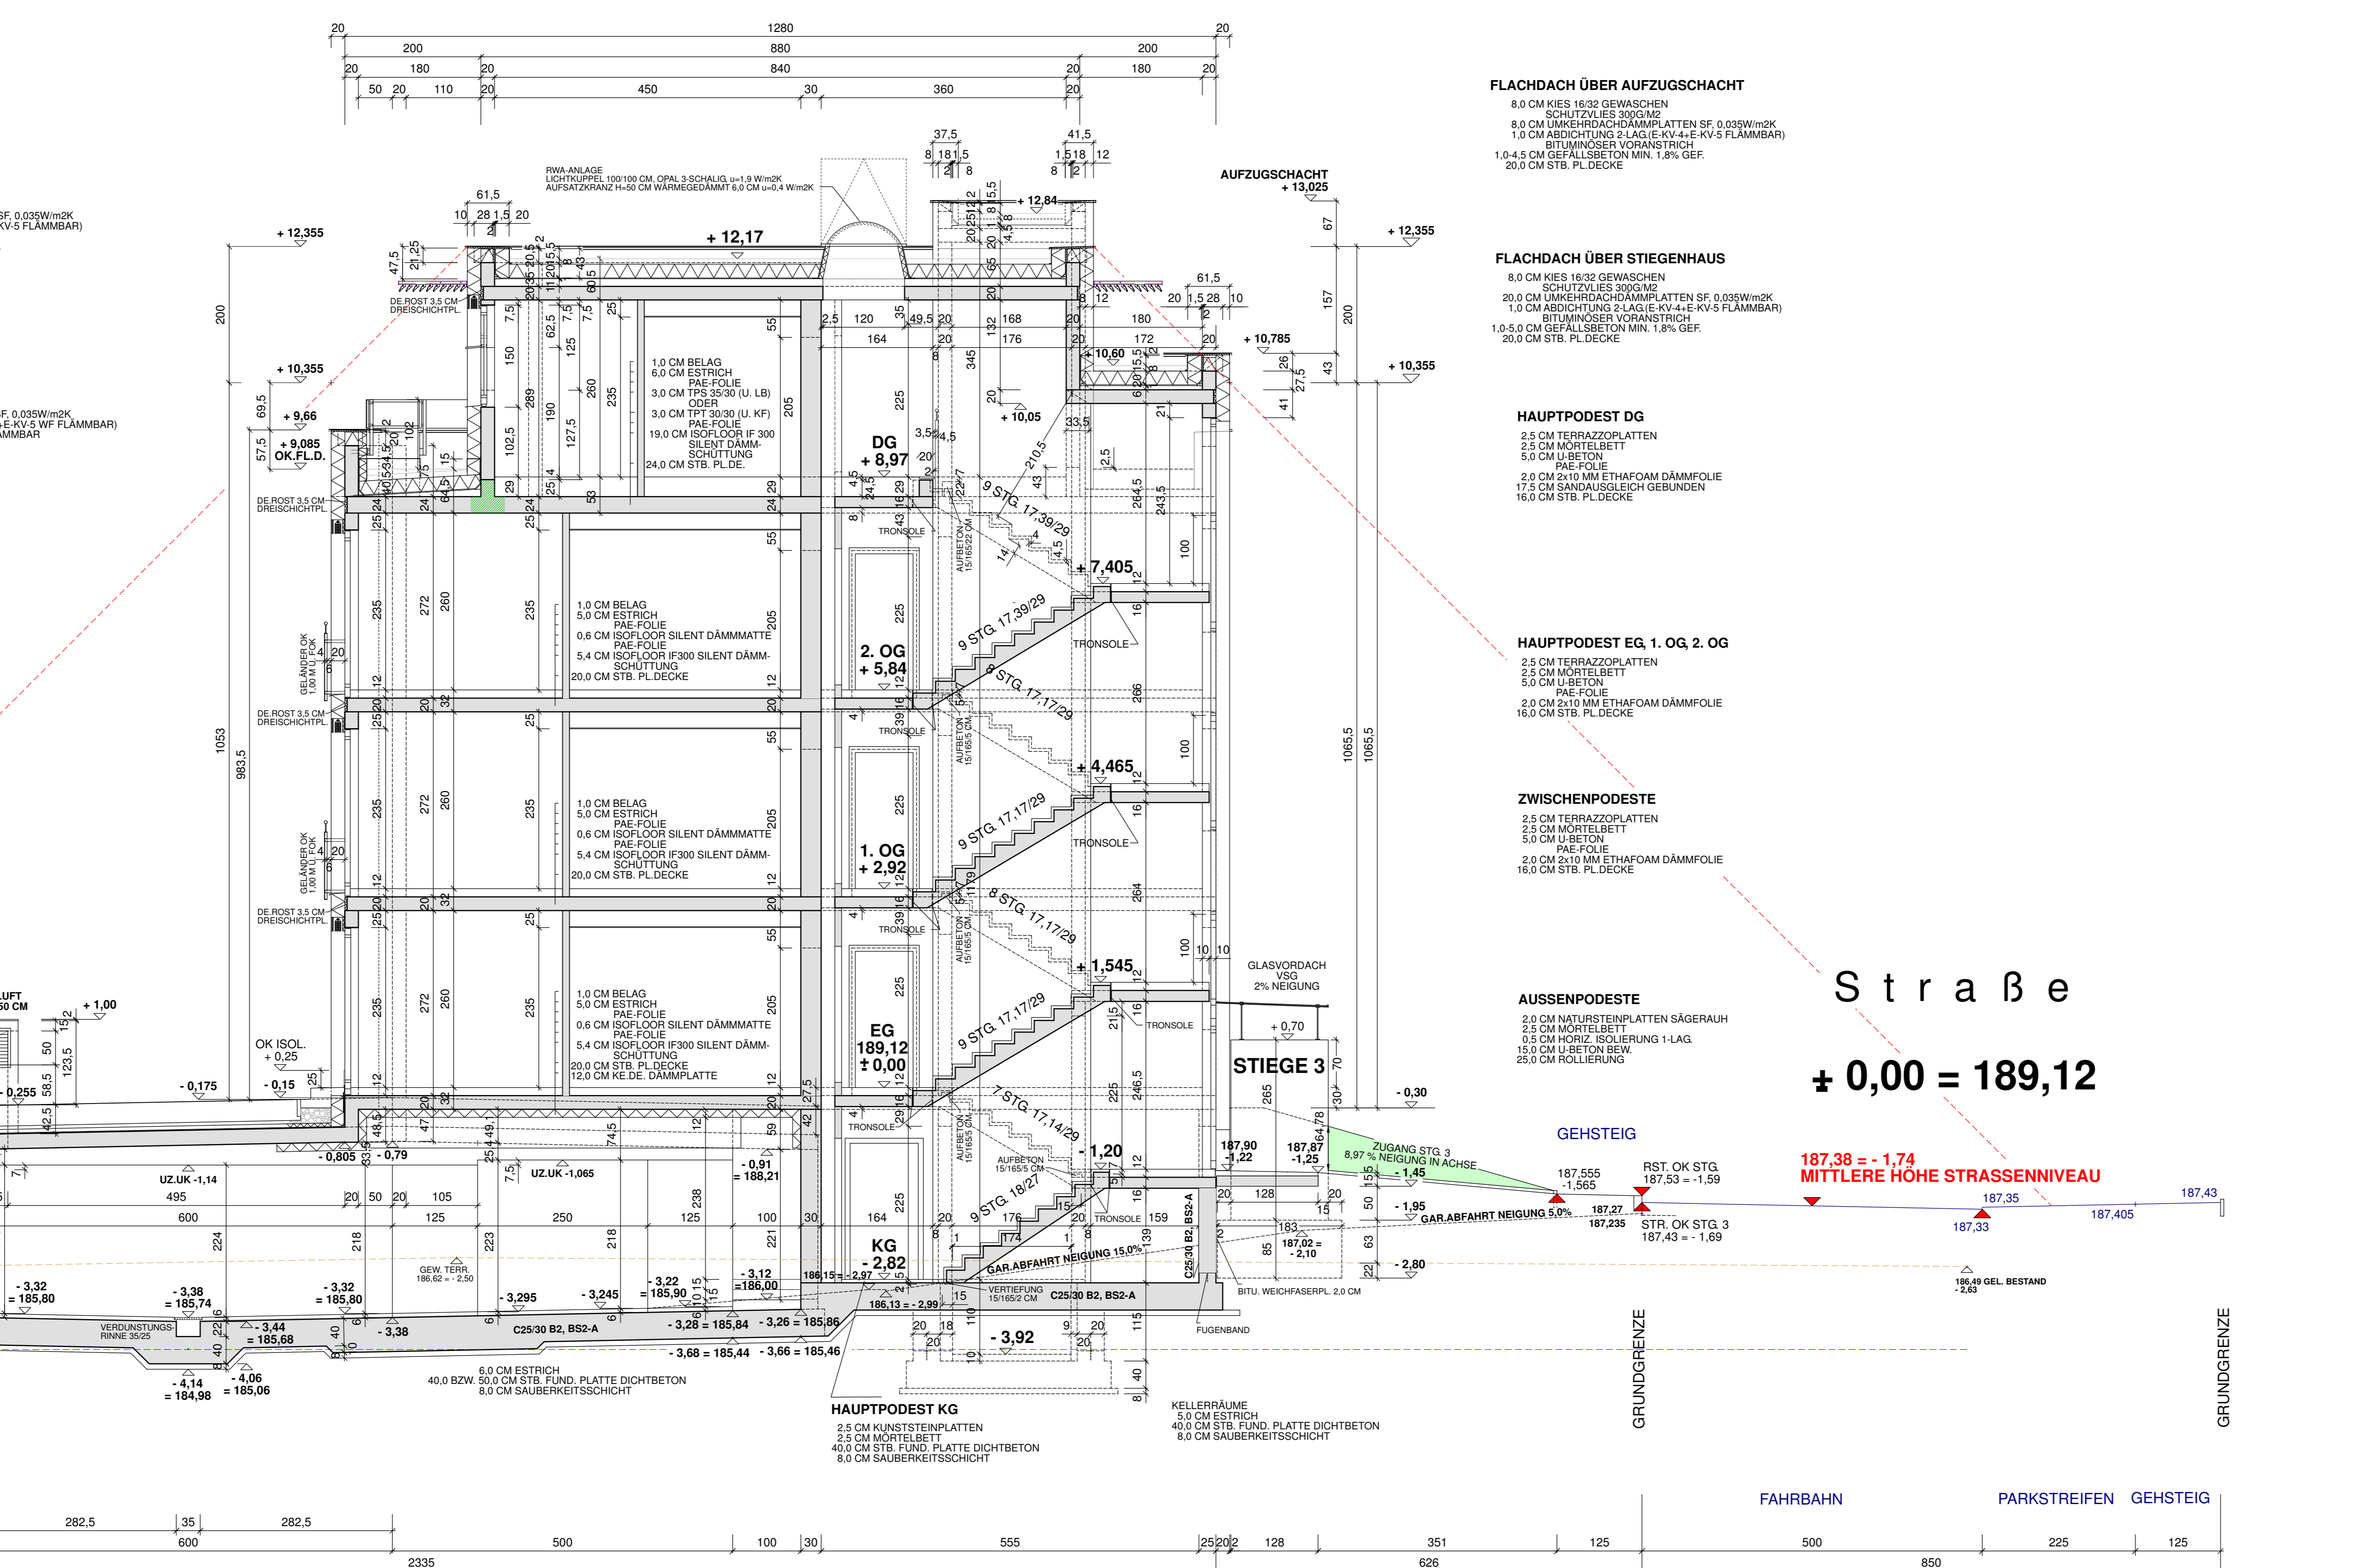





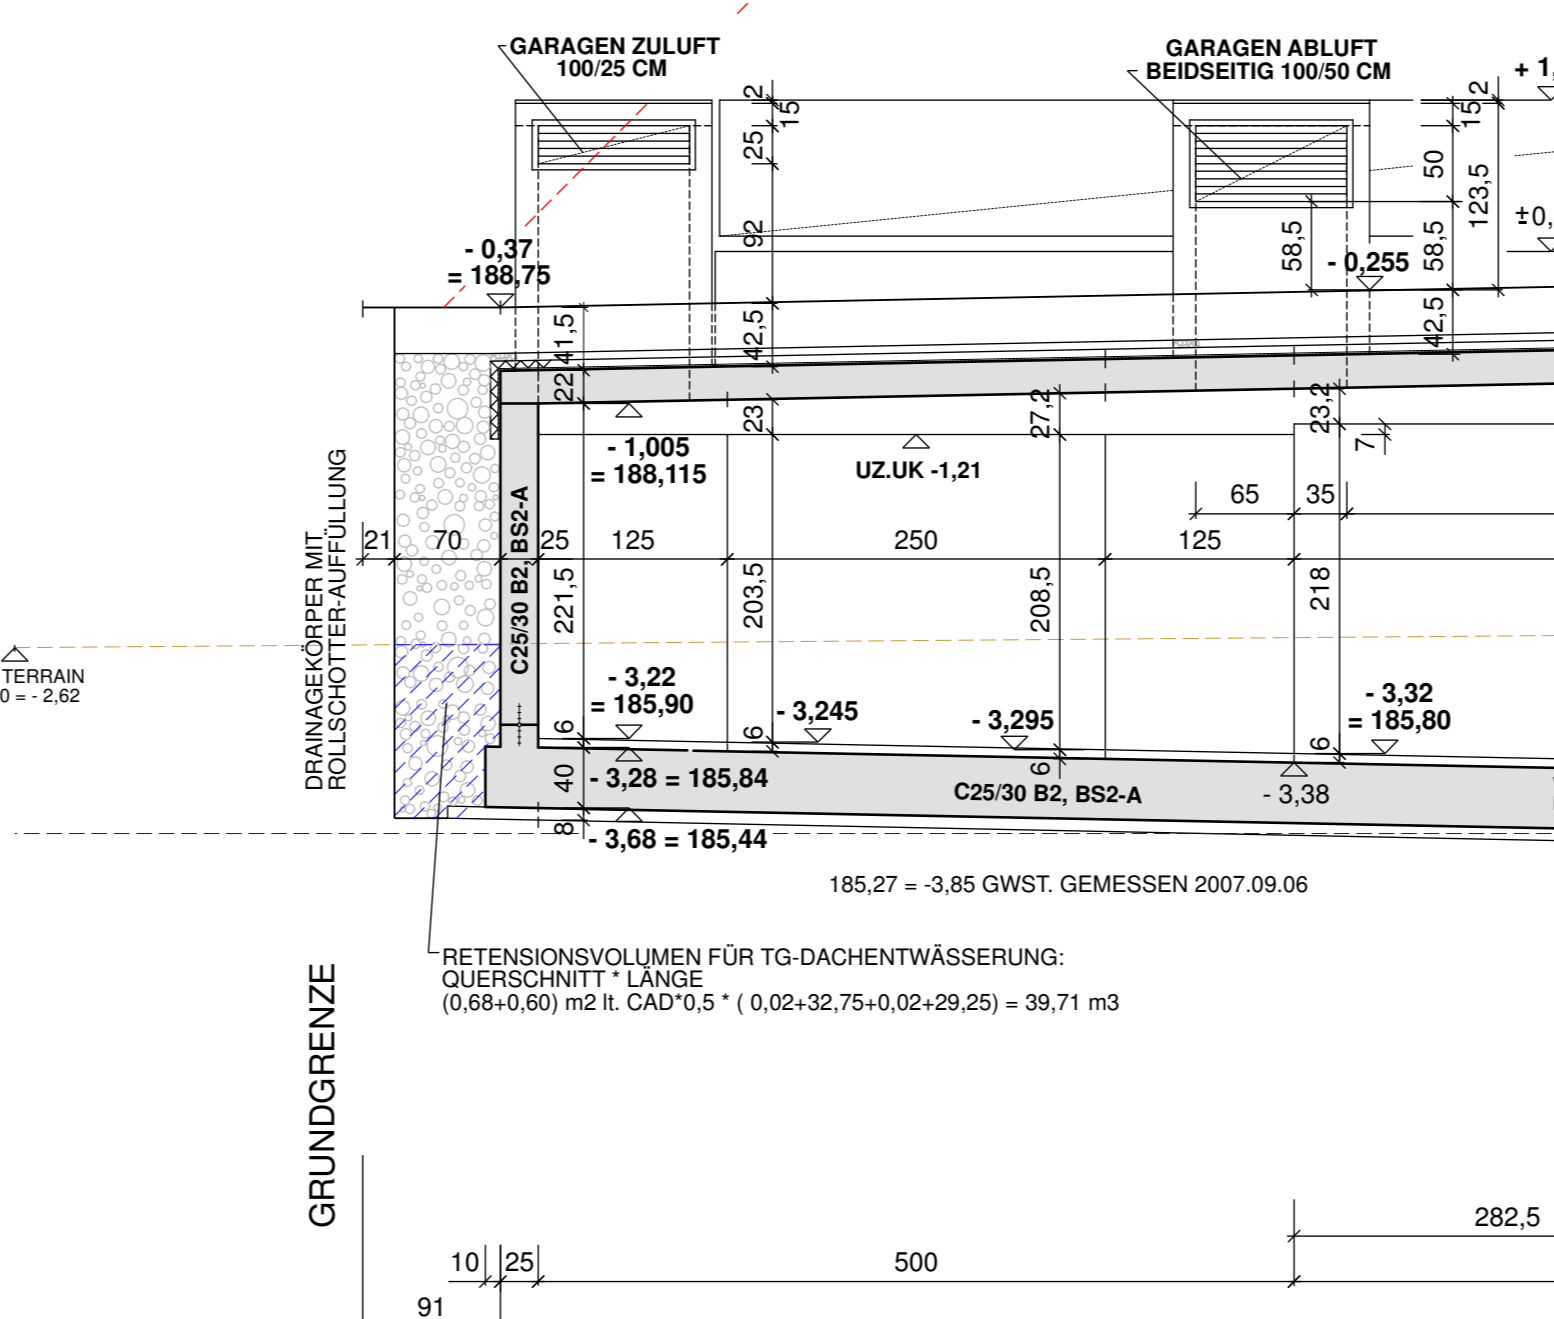


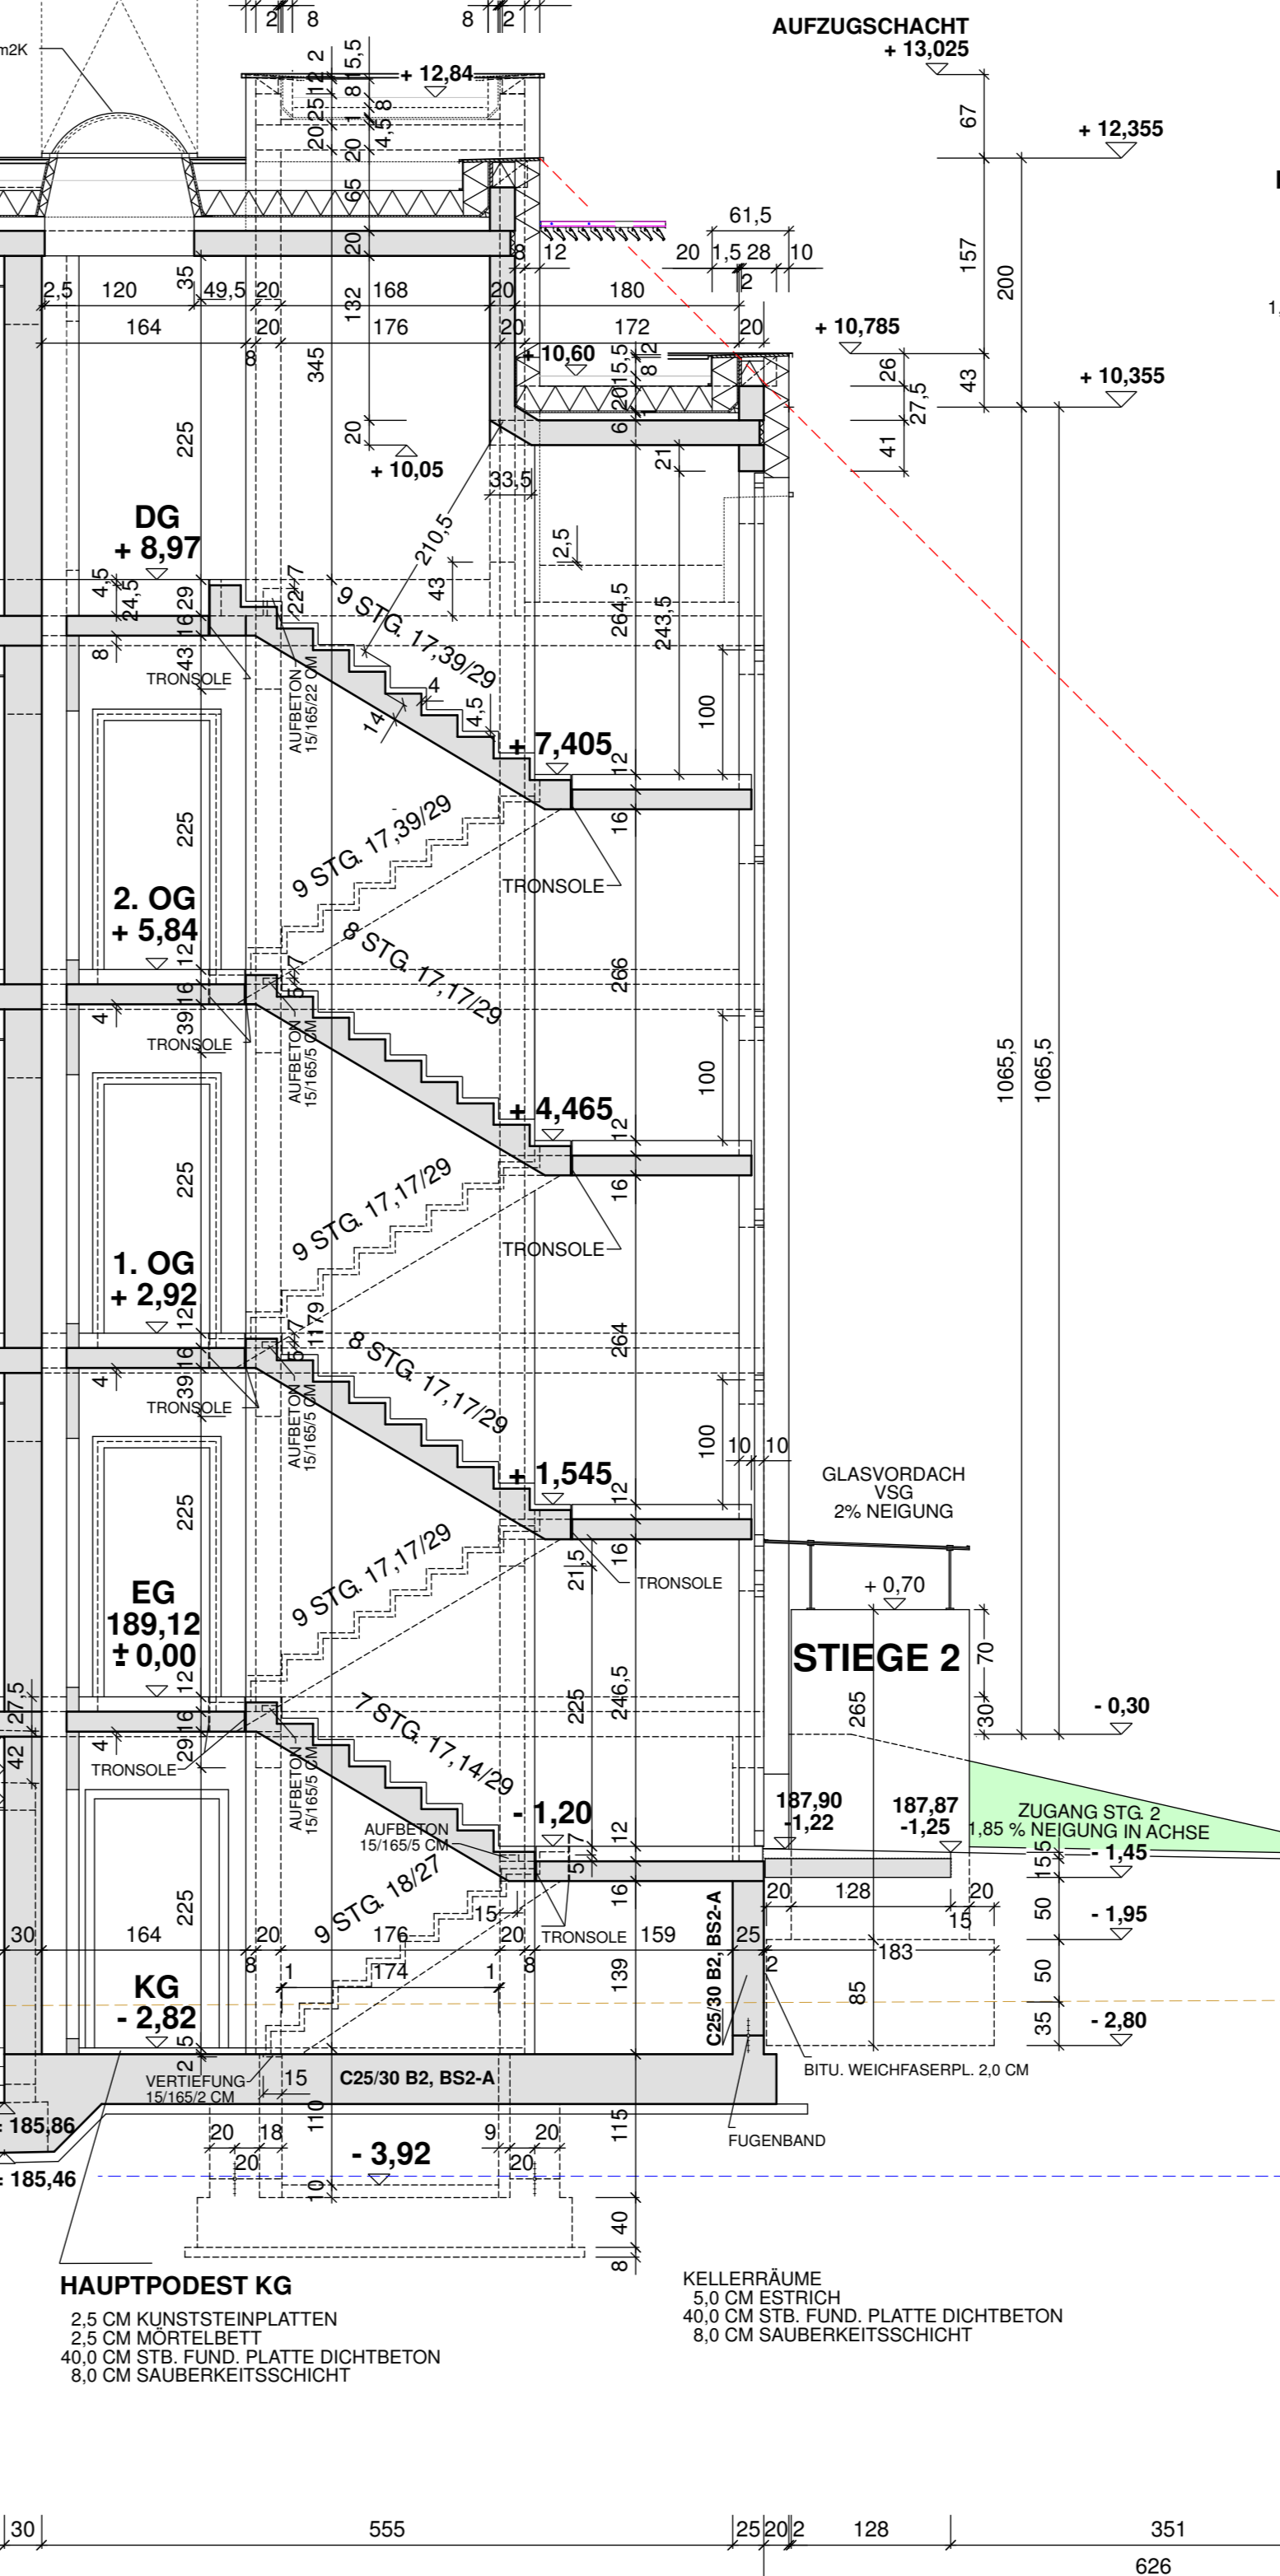


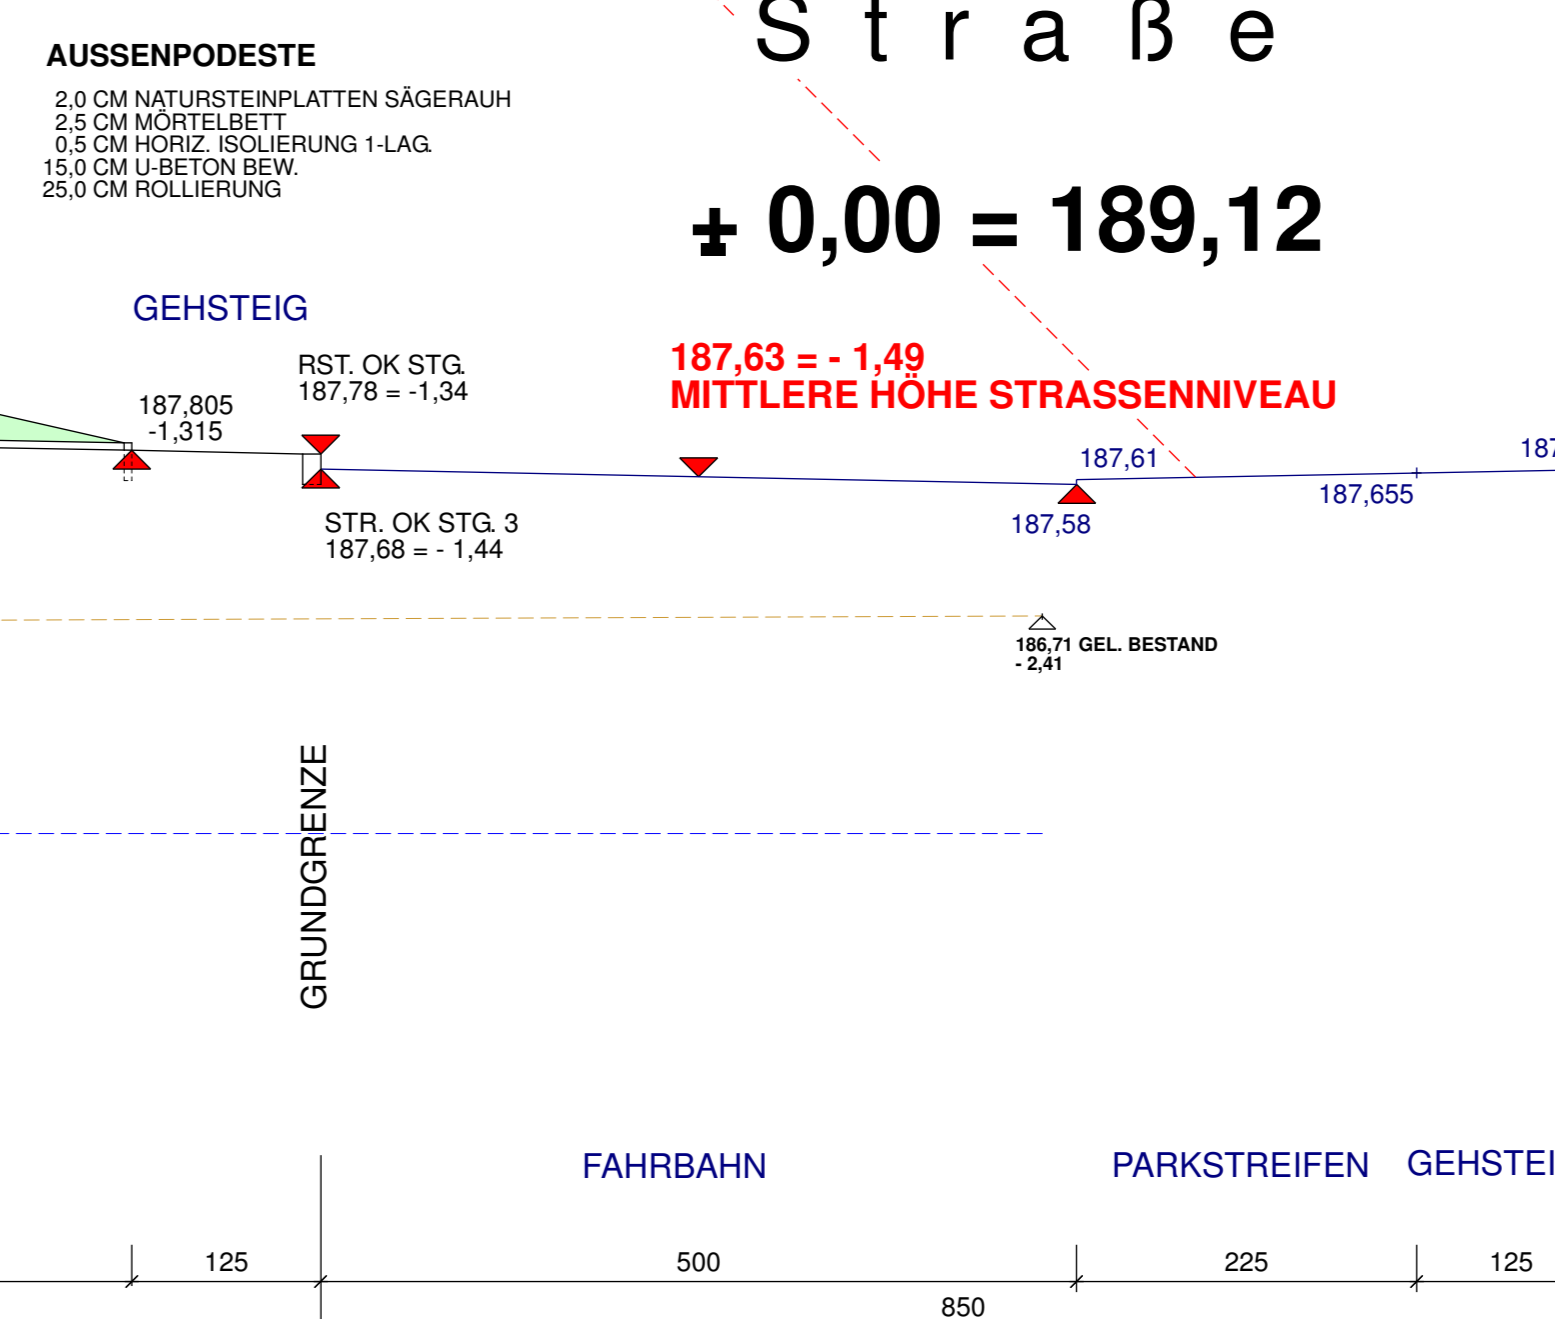

Strasse
+ 0,00 = 189,12


GEHSTEIG
MITTLERE HOHE STRASSENNEIVAU

GEHSTEIG
187,63 = -1,49
MITTLERE HOHE STRASSENNEIVAU

FAHRBAHN
PARKSTREIFEN
GEHSTEIG

